



شركة طرق الرياض للمقاولات
RIYADH ROAD CONTRACTING CO.



شركة
ساني العامرية
SANY Alameriah Co.



مكتب رمك للإستشارات الهندسية
RAMAK ENGINEERING CONSULTANTS OFFICE

FROM : من :
شركة طرق الرياض للمقاولات المحدودة

المطور : شركة ساني العامرية
TECHNICAL SUBMITTAL

To : الى :
مكتب رمك للاستشارات الهندسية

مشروع تنفيذ اعمال البنية التحتية بمخطط تلال الغروب رقم 1837 / 1 / س - جده
Block (1&3&5&10&11&12&13)

SUBMITTAL NO. :	67	NEW SUBMITTAL	☐	RE SUBMITTAL	☒	SUBMITTAL DATE : -	17-NOV.-2024										
TRANSMITTAL FOR :	METHOD STATEMENT	☒	CALCULATIONS	☐	CATALOGUE	☐	CERTIFICATE	☐	OTHERS	☐							
MATERIAL TEST	☐	TEST RESULTS	☐	SAMPLE	☐	DRAWING	☒	STRUCTURAL	☐	SCHEDULE P6	☐						
PROJECT MANAGEMENT	☐	EARTH WORK	☒	SEWAGE	☐	ELECTRICAL	☐	WATER	☐	CIVIL	☒	MECHANICAL	☐				
الموقع	BLOCK 3				ATTACHMENT :		☐										
NO.	NAME AND DESCRIPTION			MANUFACTURER / SUPPLIER			CONTRACT REF.		ACTION CODE								
1	المخطط التنفيذي لشبكة الطرق Shop Drawing For Road Network BLOCK 3			شركة طرق الرياض للمقاولات RIYADH ROAD CONTRACTING CO.					A								
CONTRACTOR'S REMARKS								SIGNATURE التوقيع									
								Contractor									
								PROJECT MANAGER									
								م / أسامة النقيب									
INFRASTRUCTURE CONSULTANT COMMENTS :						SIGNATURE التوقيع											
تم التأكد من جميع الملاحظات السابقة ولا مانع من اعتماد المخطط مع الالتزام بالمواعيد مع جبايته بشكل أدنى وتوضيح جميع البنات والدرجات.						Consultant											
												PROJECT MANAGER					
												م / فهمي عبدالله					
DEVELOPER PROJECT MANAGER COMMENTS :						Developer											
						PROJECT MANAGER											
												م / علاء شلتوت					
												See Attachment ☒					
A = APPROVED B = APPROVED AS NOTED C = APPROVED AS NOTED, RESUBMIT E = DISAPPROVED F = NO ACTION																	
REF. IN :						REF. OUT :											

تصاميم الطرق لمشروع تلال الغروب بحى الأمير فواز شمال - مدينة جدة

المملكة العربية السعودية
امانة مدينة جدة
الادارة العامة للطرق والانارة
ادارة تصميم الطرق



DESIGN ROAD BLOCK 03

الاستشارى العام

المطور



الاستشارى

المقاول



مكتب رمك للاستشارات الهندسية
Office Ramak For Engineering Consultancy
تصميم - إشراف - تخطيط عمراني - إدارة مشاريع


للتواصل : مدير المشاريع : 0544714479 الإدارة : 0566157166 : info@ramakcompany.com



شركة طرق الرياض للمقاولات
RIYADH ROAD CONTRACTING CO.

LIST OF DRAWING

DWG. NO	ROAD NO.	DWG. NO	ROAD NO.
1	COVER	16	PED-12 / PED-13
2	LIST OF DRAWING	17	PED-14 / PED-15
3	GENERAL LOCATION	18	PED-16 / PED-17
4	GENERAL PLAN	19	PED-18 / PED-19
5	ROAD-1	20	PED-20 / PED-21
6	ROAD-1	21	PED-22 / PED-23
7	ROAD-2	22	PED-24 / PED-25
8	ROAD-3	23	PED-26 / PED-27
9	PED-1	25	PED-28 / PED-29
10	PED-2	26	PED-30 / PED-31
11	PED-3	27	PED-32 / PED-33
12	PED-4 / PED-5	28	PED-34 / PED-35
13	PED-6 / PED-7	29	PED-36 / PED-37
14	PED-8 / PED-9	30	SECTIONS
15	PED-11		

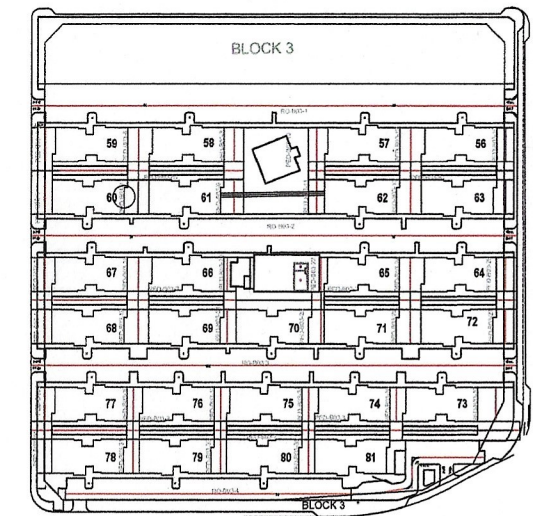

اتجاه تصريف المياه

الارض الطبيعية
الخط التصميمي
اسفلت قائم

المملكة العربية السعودية
امانة مدينة جدة
الادارة العامة للطرق والانارة
ادارة تصميم الطرق

المالك / وزارة الاسكان



المطور / شركة ساني العامرية



شركة
ساني العامرية
SANY Alameriah Co.

الاستشاري العام / الابنية للاستشارات الهندسية



الاستشاري / مكتب رمك للاستشارات الهندسية



مكتب رمك للاستشارات الهندسية
Office Ramak For Engineering Consultancy
تصميم - إشراف - تخطيط عمالي - إدارة مشاريع

المقاول / شركة طرق الرياض للمقاولات




تصاميم الطرق لمشروع تلال الغروب
بحي الامير فواز شمال - مدينة جدة
BLOCK-03

ممسح:
رسم:
تصميم:
تدقيق:
يعتمد:
تاريخ:
رقم اللوحة:

NO. 2 LIST OF DRAWING NTS

مدير ادارة تصميم الطرق مدير عام الدراسات والتصاميم

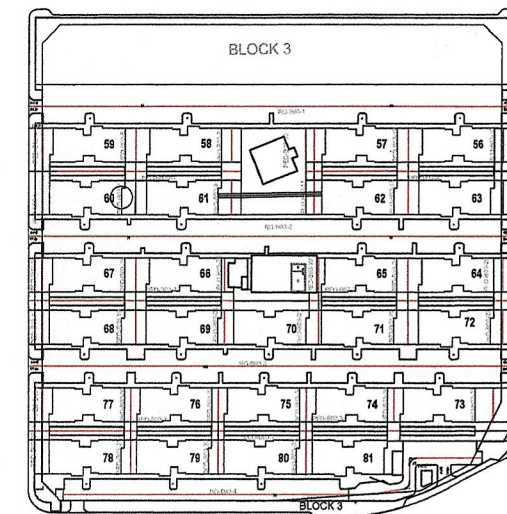

اتجاه تصريف المياه

الارض الطبيعية
الخط التصميمي
اسفلت قائم

المملكة العربية السعودية
امانة مدينة جدة
الادارة العامة للطرق والانارة
ادارة تصميم الطرق

المالك / وزارة الاسكان
شركة ساني العامرية

المطور / شركة ساني العامرية
SANV Alameriah Co.

الاستشاري العام / الابنية للاستشارات الهندسية
الابنية للاستشارات الهندسية
Abnia Consulting Engineers
مهندسين - مخططين - مهندسين

الاستشاري / مكتب رمك للاستشارات الهندسية
مكتب رمك للاستشارات الهندسية
Office Ramak For Engineering Consultancy
تصميم - اشراف - تخطيط عملي - ادارة مشاريع



المقاول / شركة طرق الرياض للمقاولات
شركة طرق الرياض للمقاولات
RTHM ROADS CONTRACTING CO.

تصاميم الطرق لمشروع تلال الغروب
بحي الامير فواز شمال - مدينة جدة
BLOCK-03

ممسح:	
رسم:	
تصميم:	
تدقيق:	
يعتمد:	
تاريخ:	
رقم اللوحة:	
مقياس الرسم:	NTS

NO. 2 PROJECT LOCATION PLAN

مدير ادارة تصميم الطرق
مدير عام الدراسات والتصاميم

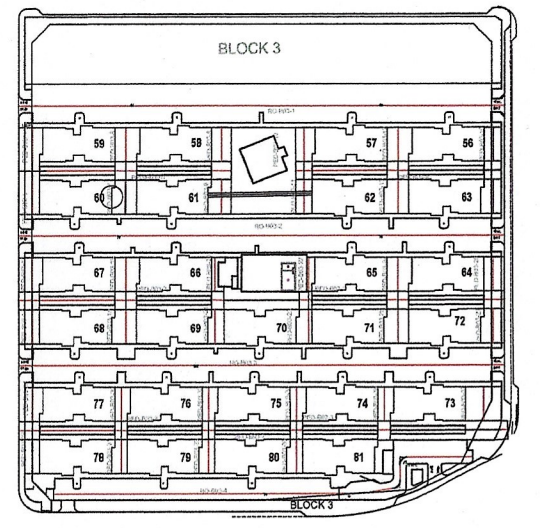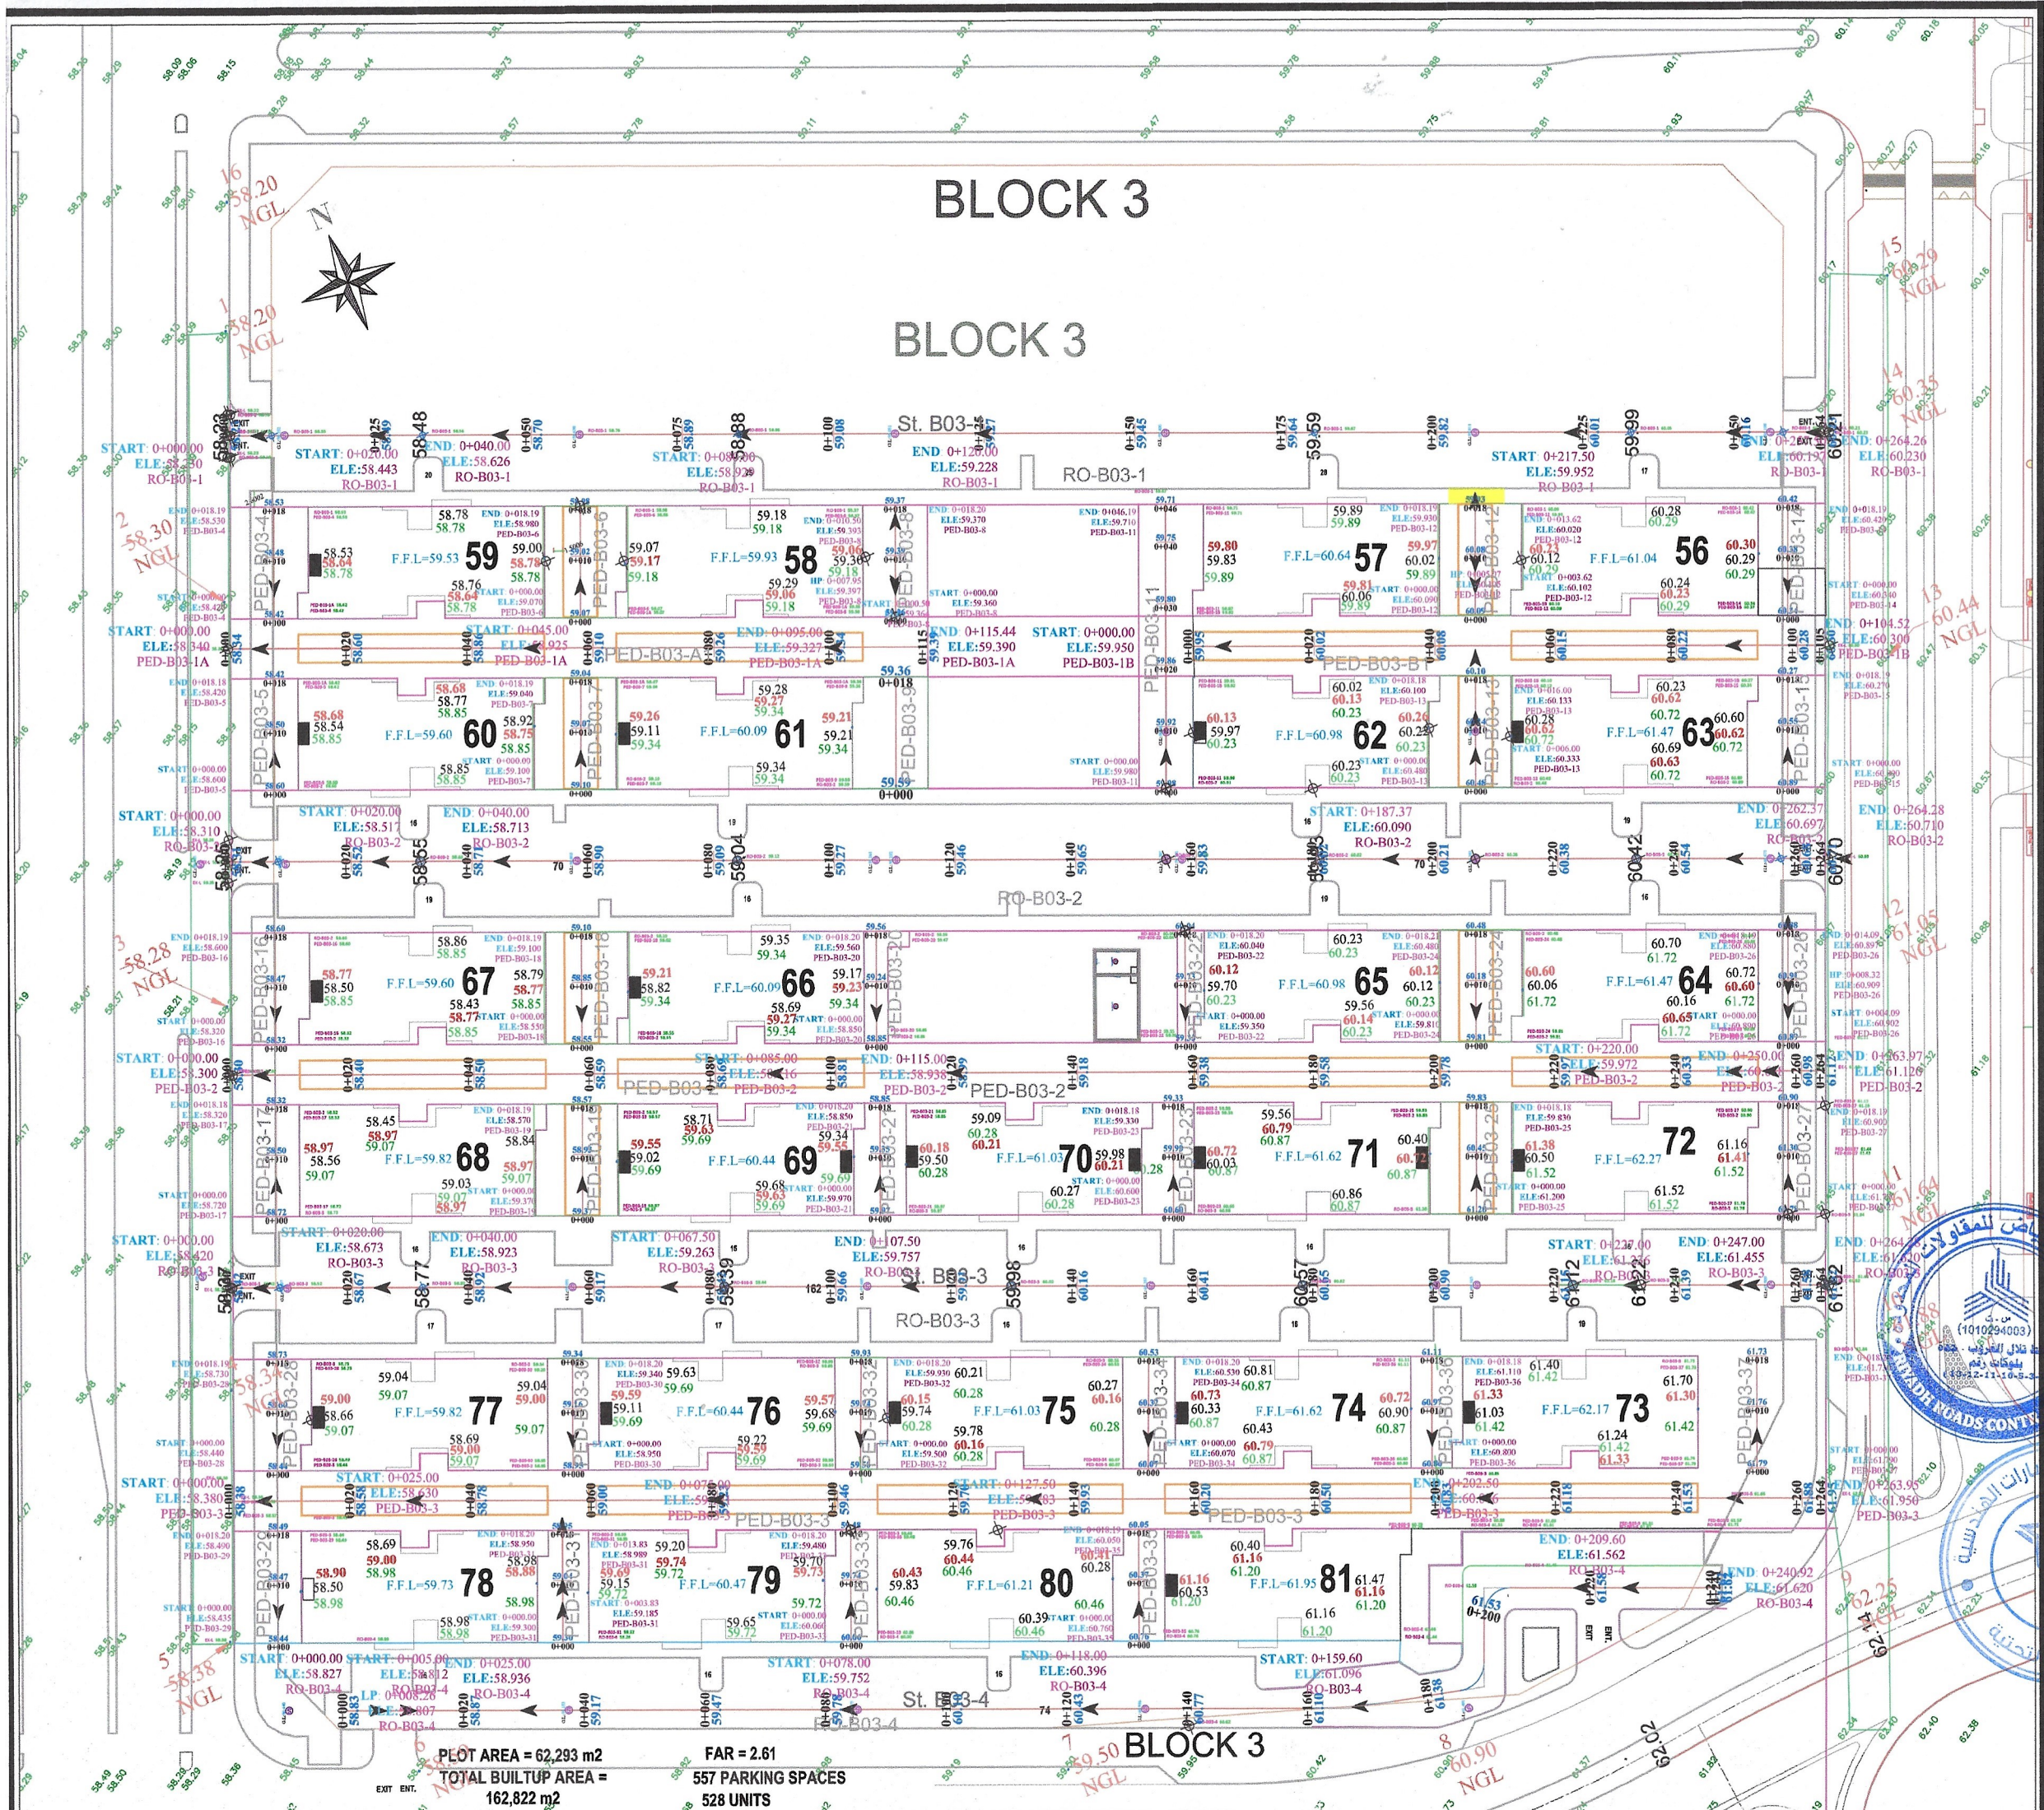

اتجاه تصريف المياه
الارض الطبيعية
الخط التصميمي
اسفلت قائم

المملكة العربية السعودية
امانة مدينة جدة
الادارة العامة للطرق والانارة
ادارة تصميم الطرق

المالك / وزارة الاسكان

المطور / شركة ساني العامرية

الاستشاري العام / استشاري ساني العامرية
SANY Alameriah Co.

الابنية للاستشارات الهندسية
Abnia Consulting Engineers
Architects - Planners - Engineers

الاستشاري / مكتب رمك للاستشارات الهندسية
مكتب رمك للاستشارات الهندسية
Office Ramak For Engineering Consultancy
تصميم - اشراف - تخطيط عمالي - ادارة مشاريع

المقاول / شركة طرق الرياض للمقاولات


شركة طرق الرياض للمقاولات
RTHADH RAOUS CONTRACTING CO.

تصاميم الطرق لمشروع تلال الغروب
بحي الامير فواز شمال - مدينة جدة
BLOCK-03


مصحح:
رسم:
تصميم:
تدقيق:
يعتمد:
تاريخ:
رقم اللوحة:

NO. 3 GENERAL LAYOUT PLAN 1:350


مدير ادارة تصميم الطرق
مدير عام الدراسات والتصاميم

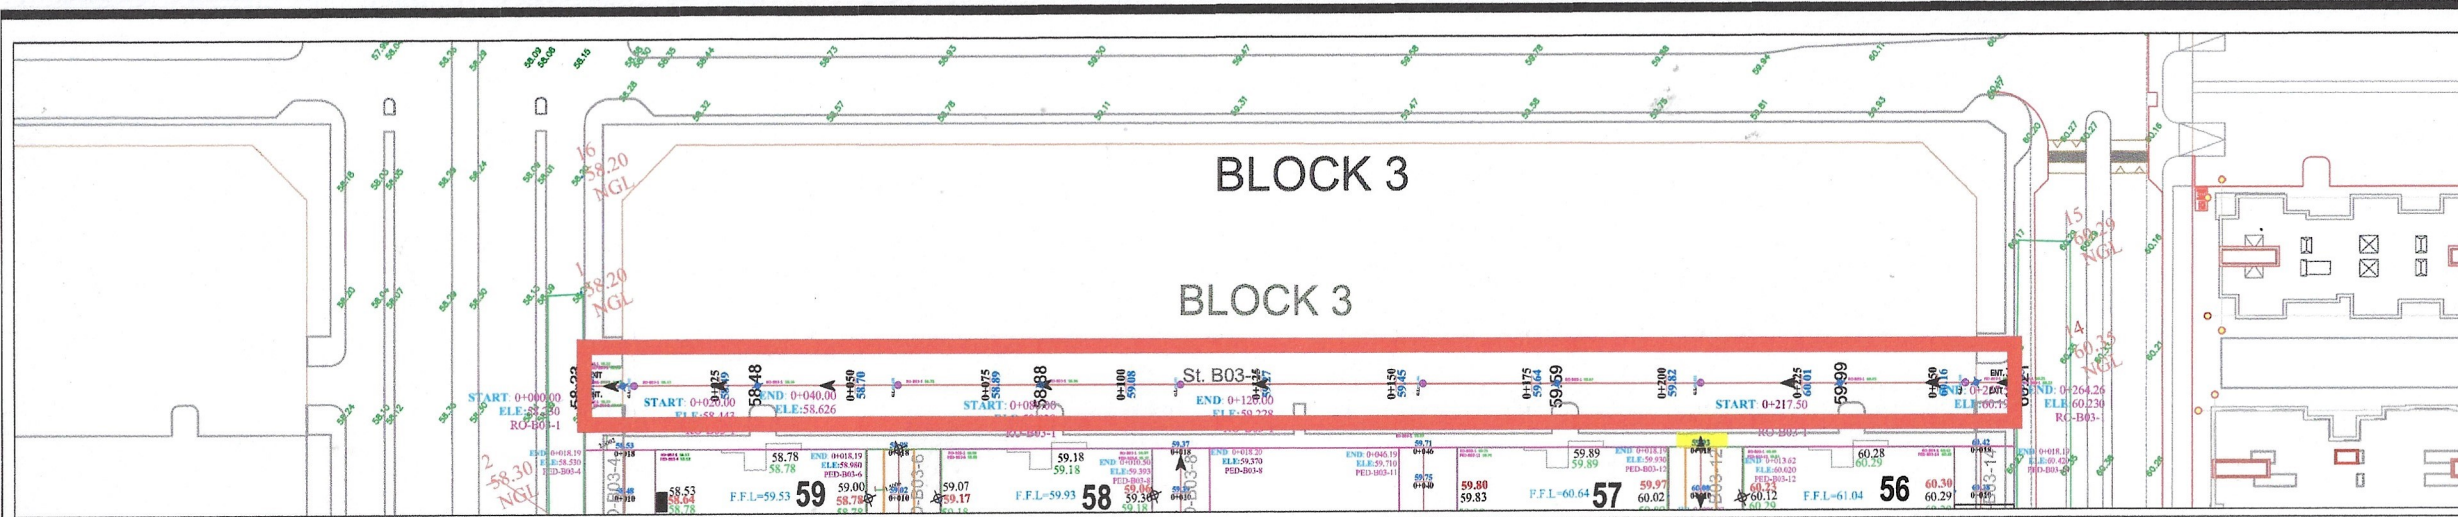

RO-B03-1

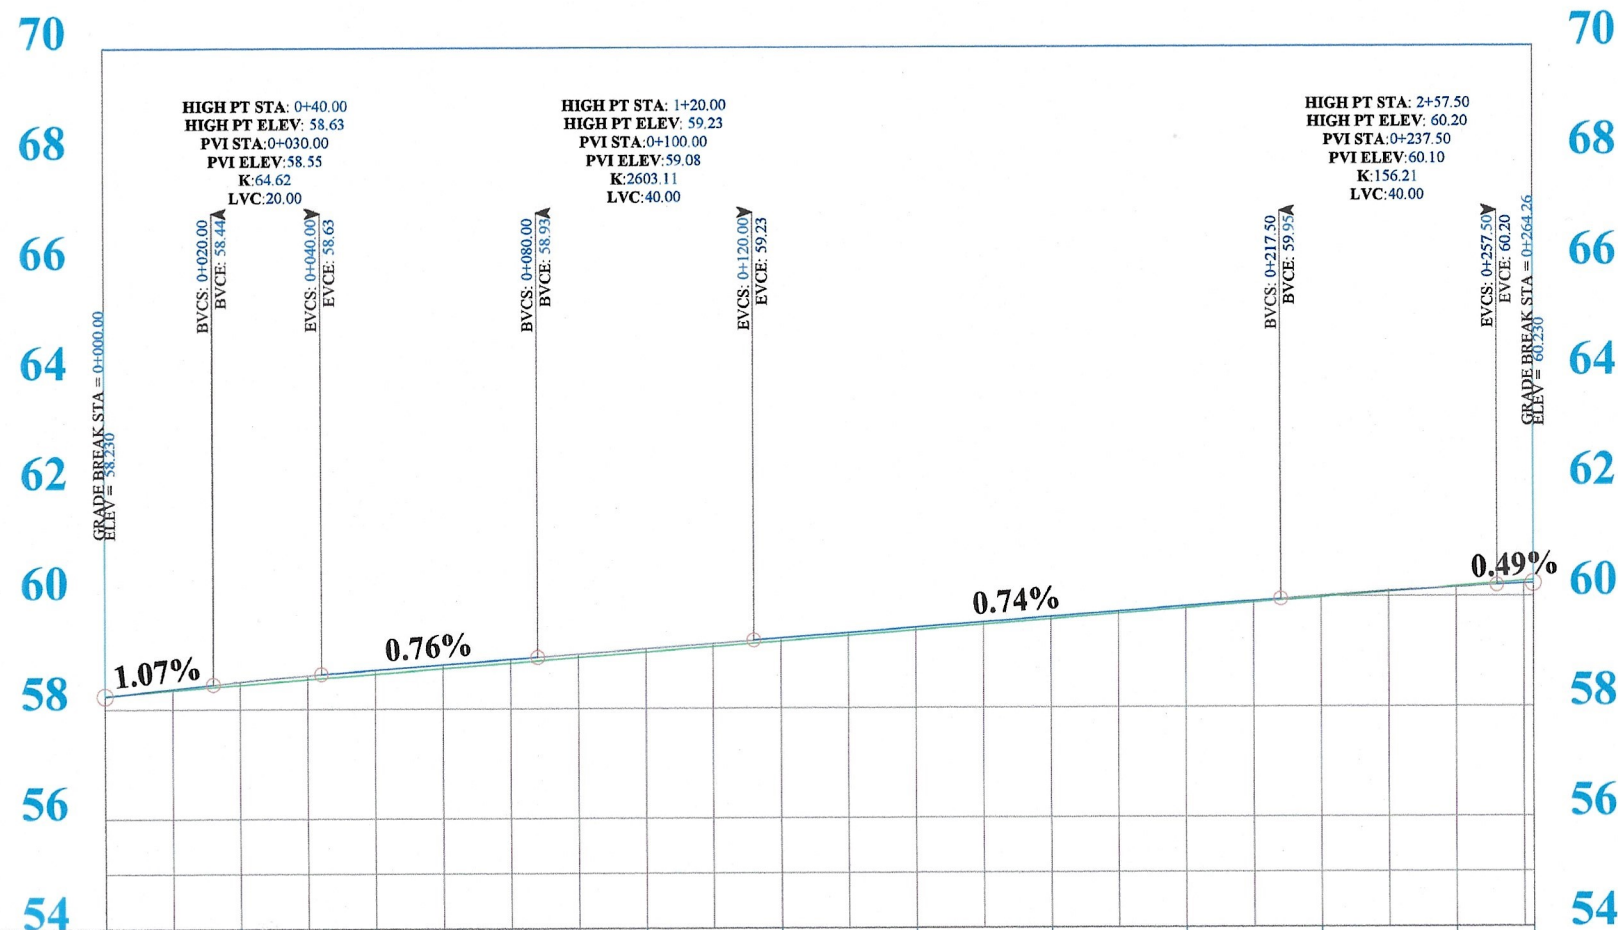

STATION	ELEVATION	
	NGL	GRADE

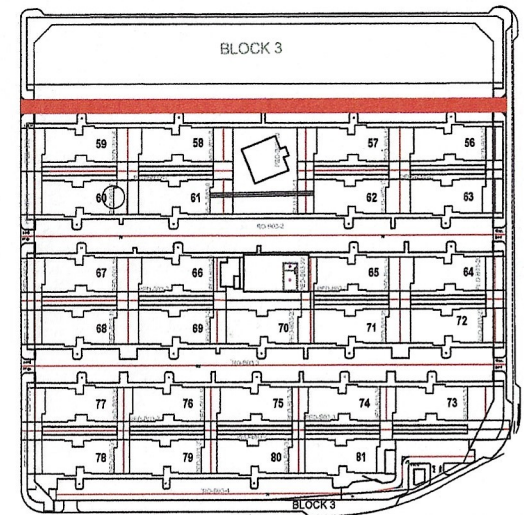

اتجاه تصريف المياه
الارض الطبيعية
الخط التصميمي
اسفلت قائم

المملكة العربية السعودية
امانة مدينة جدة
الادارة العامة للطرق والانارة
ادارة تصميم الطرق

المالك / وزارة الاسكان
المطور / شركة ساني العامرية
الاستشاري العام / مكتب رمك للاستشارات الهندسية

الاستشاري العام / مكتب رمك للاستشارات الهندسية
مكتب رمك للاستشارات الهندسية
Office Ramak For Engineering Consultancy
تصميم - إشراف - تخطيط عمالي - إدارة مشاريع


المقاول / شركة طرق الرياض للمقاولات
شركة طرق الرياض للمقاولات
RIMADH ROADS CONTRACTING CO.

تصاميم الطرق لمشروع تلال الغروب
بحي الامير فواز شمال - مدينة جدة
BLOCK-03


مسح:
رسم:
تصميم:
تدقيق:
يعتمد:
تاريخ:
رقم اللوحة:
مقياس الرسم:



مدير عام الدراسات والتصاميم
مدير ادارة تصميم الطرق

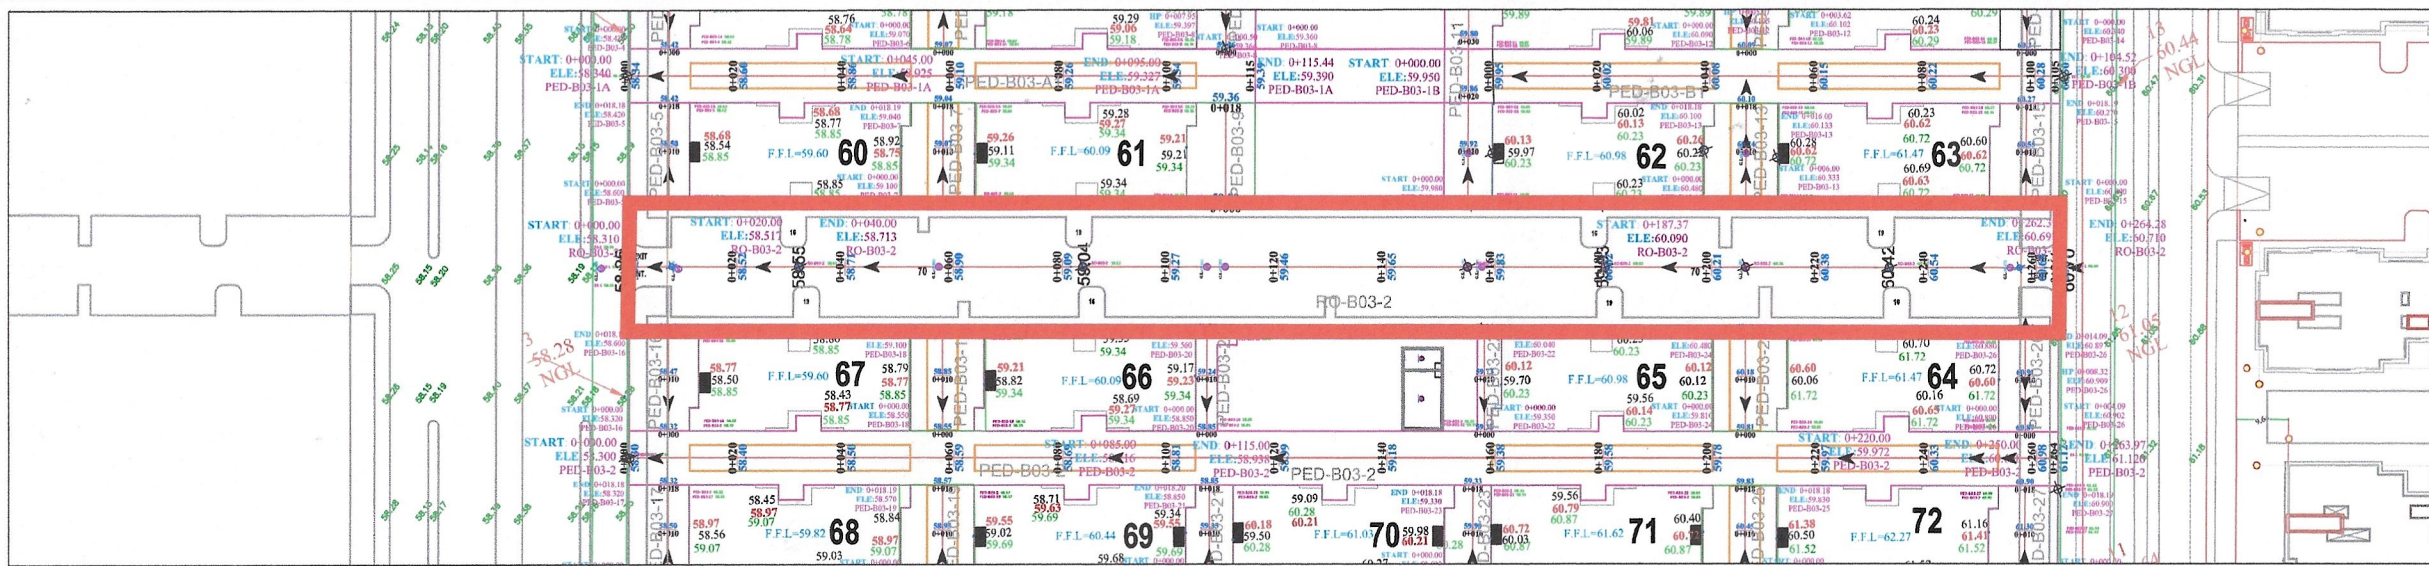

RO-B03-2

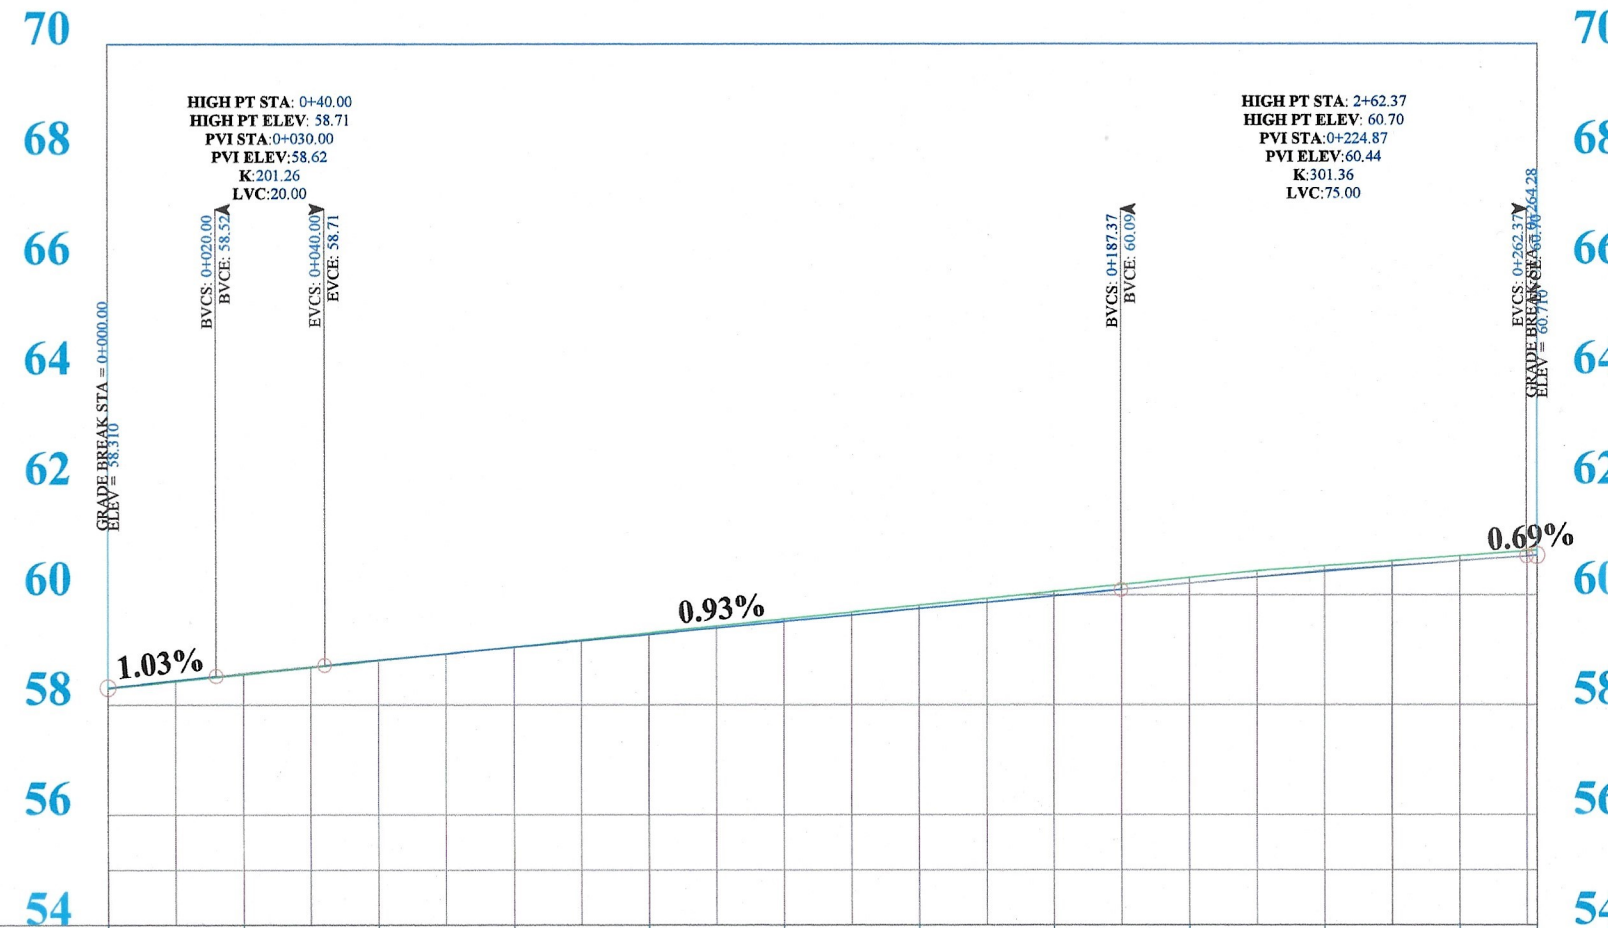

STATION	ELEVATION	
	NGL	GRADE

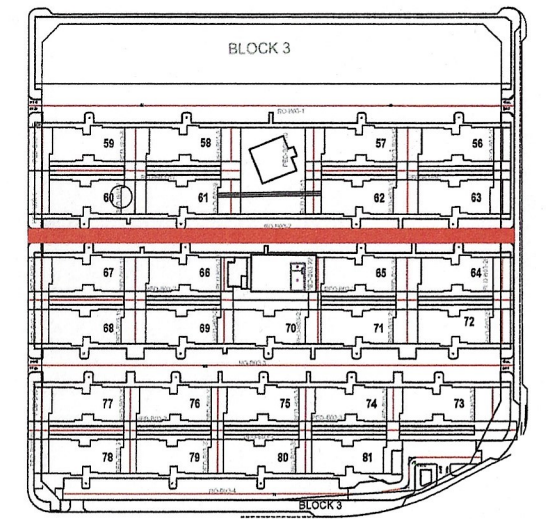

اتجاه تصريف المياه
الارض الطبيعية
الخط التصميمي
اسفلت قائم

المملكة العربية السعودية
امانة مدينة جدة
الادارة العامة للطرق والانارة
ادارة تصميم الطرق



المالك / وزارة الاسكان
المطور / شركة ساني العامرية
الاستشاري العام / مكتب رمك للاستشارات الهندسية

الاستشاري العام / مكتب رمك للاستشارات الهندسية
Office Ramak For Engineering Consultancy
تصميم - إشراف - تخطيط مرافق - إدارة مشاريع


المقاول / شركة طرق الرياض للمقاولات
تصاميم الطرق لمشروع تلال الغروب
بحي الأمير فواز شمال - مدينة جدة
BLOCK-03

مسح:
رسم:
تصميم:
تدقيق:
يعتمد:
تاريخ:
رقم اللوحة:
مقياس الرسم:

NO. 8 ROAD-B05-2
مدير عام الدراسات والتصاميم
مدير ادارة تصميم الطرق

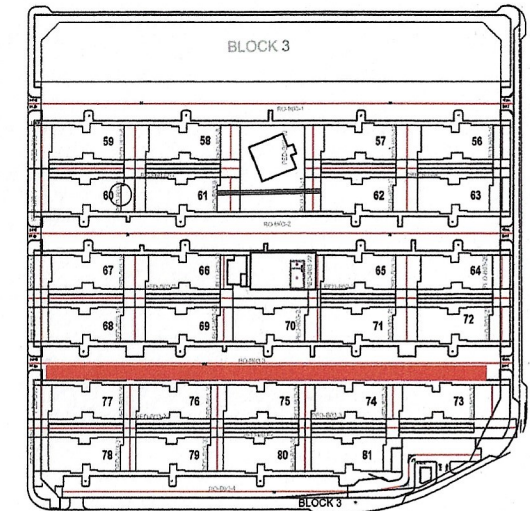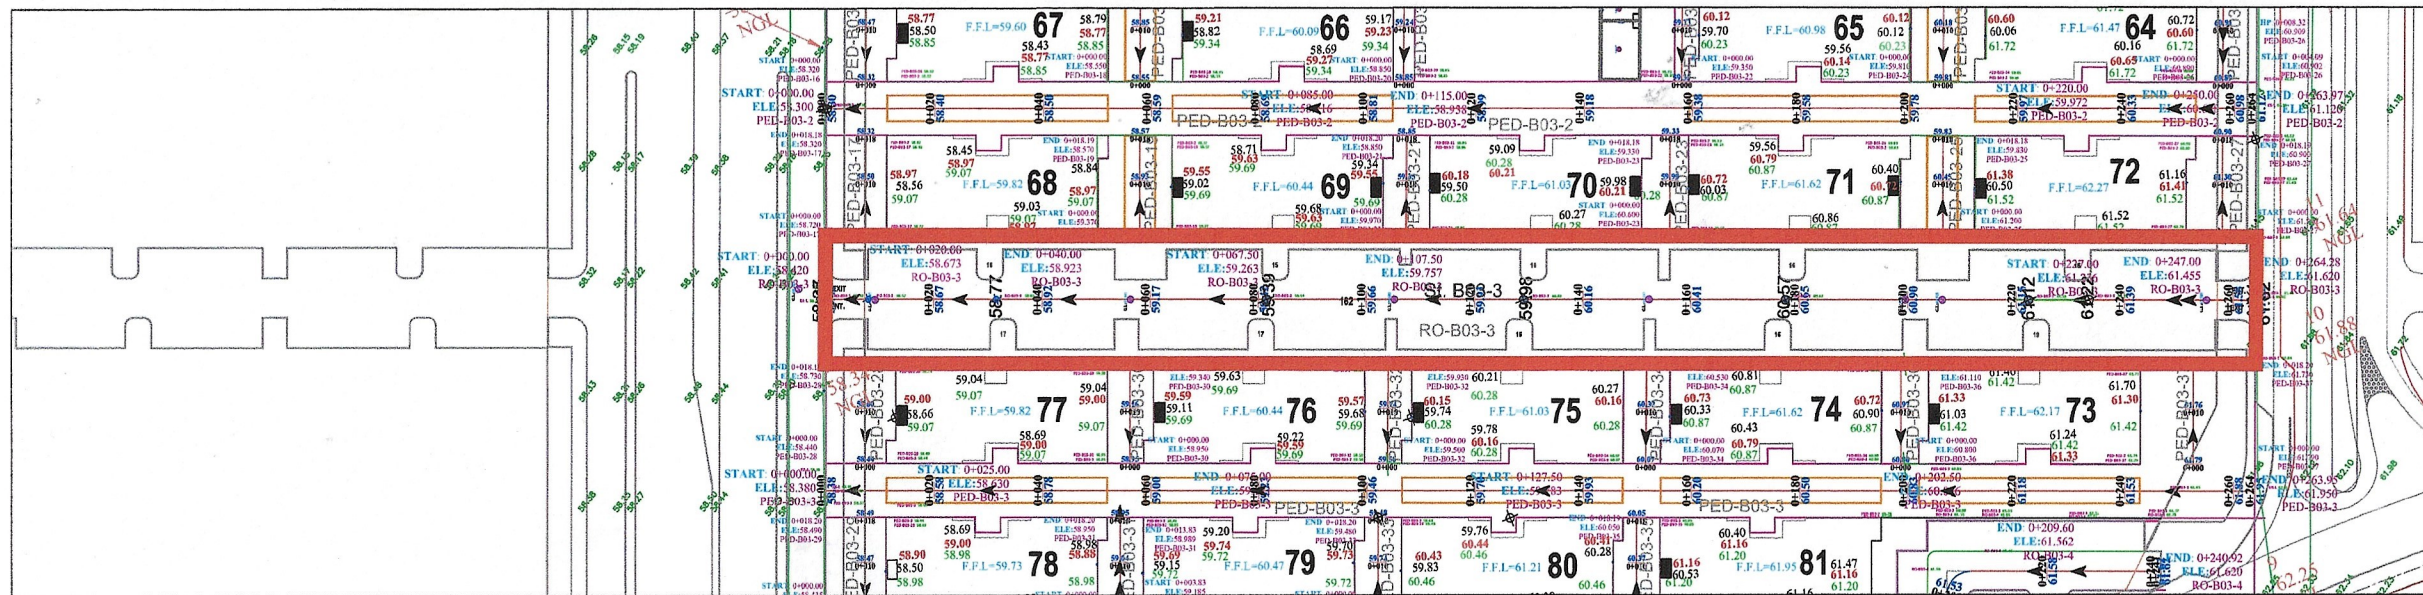

RO-B03-3

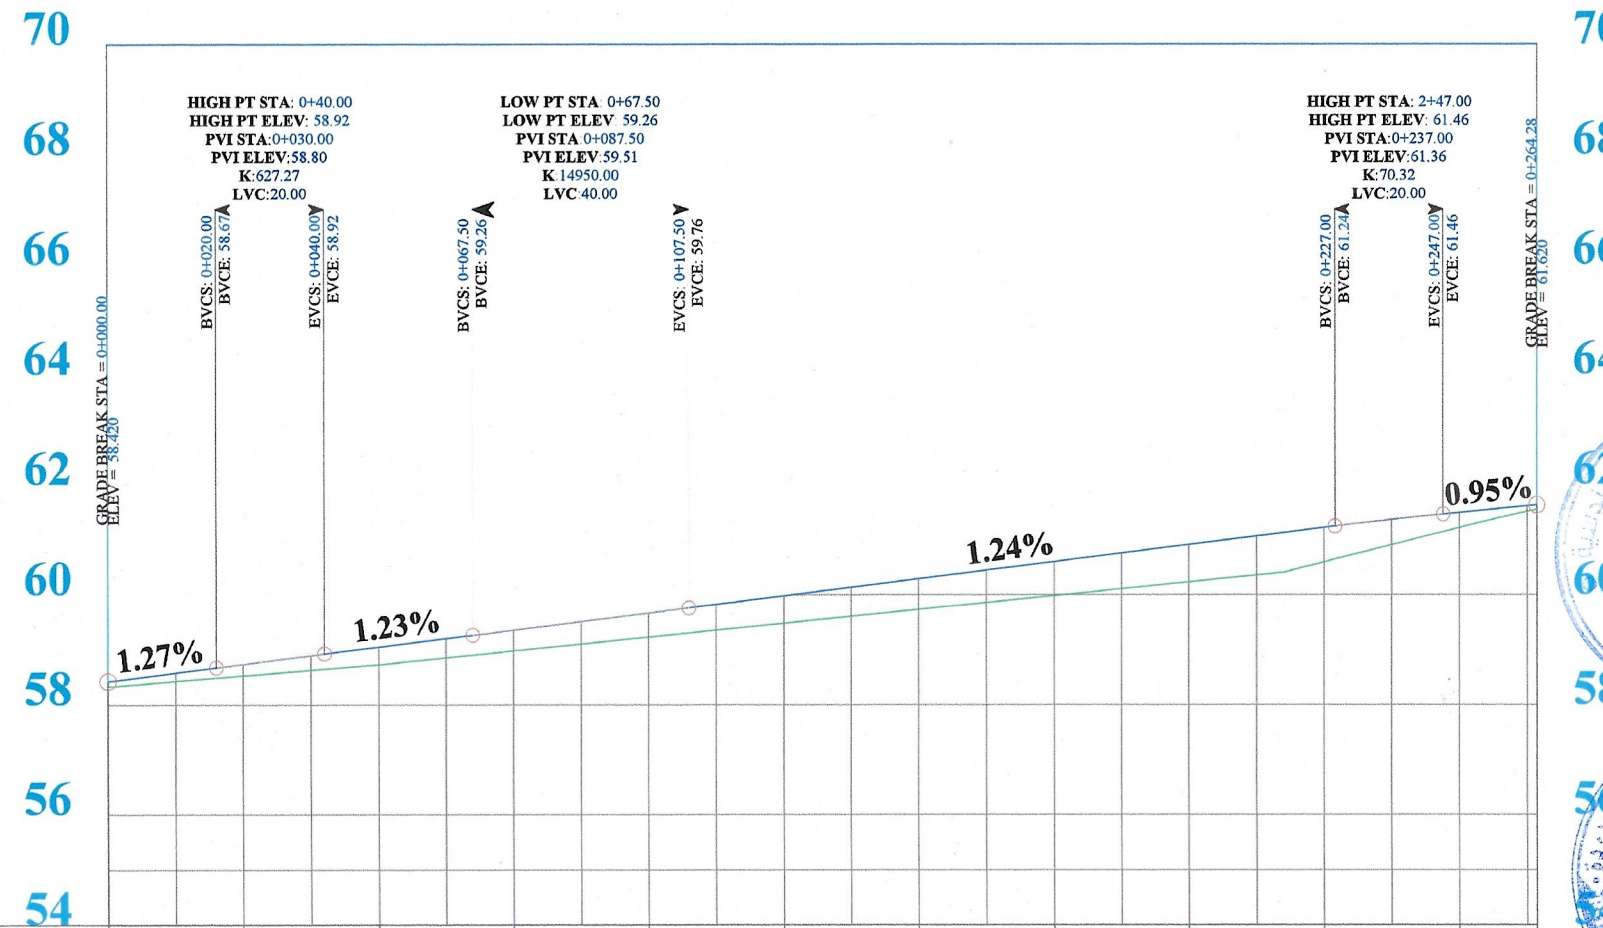

STATION	ELEVATION	
	NGL	GRADE
0+000	58.33	58.42
0+025	58.53	58.74
0+050	58.73	59.05
0+075	58.97	59.36
0+100	59.23	59.66
0+125	59.48	59.97
0+150	59.73	60.28
0+175	59.98	60.59
0+200	60.23	60.90
0+225	60.59	61.21
0+250	61.21	61.48
0+264	61.54	61.62

- اتجاه تصريف المياه
- الارض الطبيعية
- الخط التصميمي
- اسفلت قائم
- المملكة العربية السعودية
امانة مدينة جدة
الادارة العامة للطرق والانارة
ادارة تصميم الطرق
- المالك / وزارة الاسكان
- المطور / شركة ساني العامرية
- الاستشاري العام / شركة ساني العامرية
SANY Alameriah Co.
- الاستشاري / المكتب رمك للاستشارات الهندسية
Abnia Consulting Engineers
مهندسين - مخططين - مهندسين
- المقاول / مكتب رمك للاستشارات الهندسية
Office Ramak For Engineering Consultancy
تصميم - اشراف - تخطيط عمالي - ادارة مشاريع
- شركة طرق الرياض للمقاولات





تصاميم الطرق لمشروع تلال الغروب
بحي الأمير فواز شمال - مدينة جدة
BLOCK-03

مسح:	
رسم:	
تصميم:	
تدقيق:	
يتمتع:	
تاريخ:	
رقم اللوحة:	
مقياس الرسم:	


NO. 9 ROAD-B03-3

مدير ادارة تصميم الطرق

مدير عام الدراسات والتصاميم

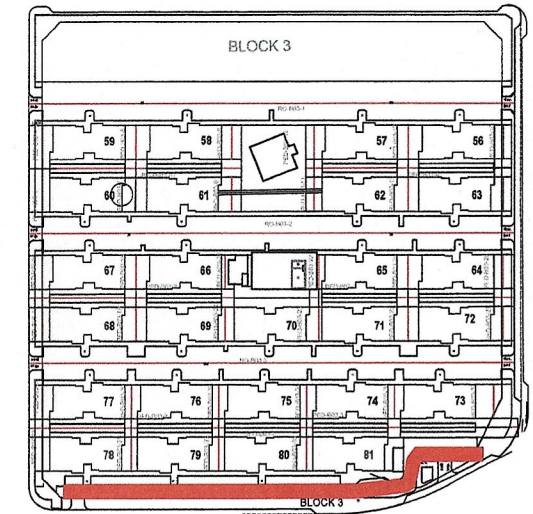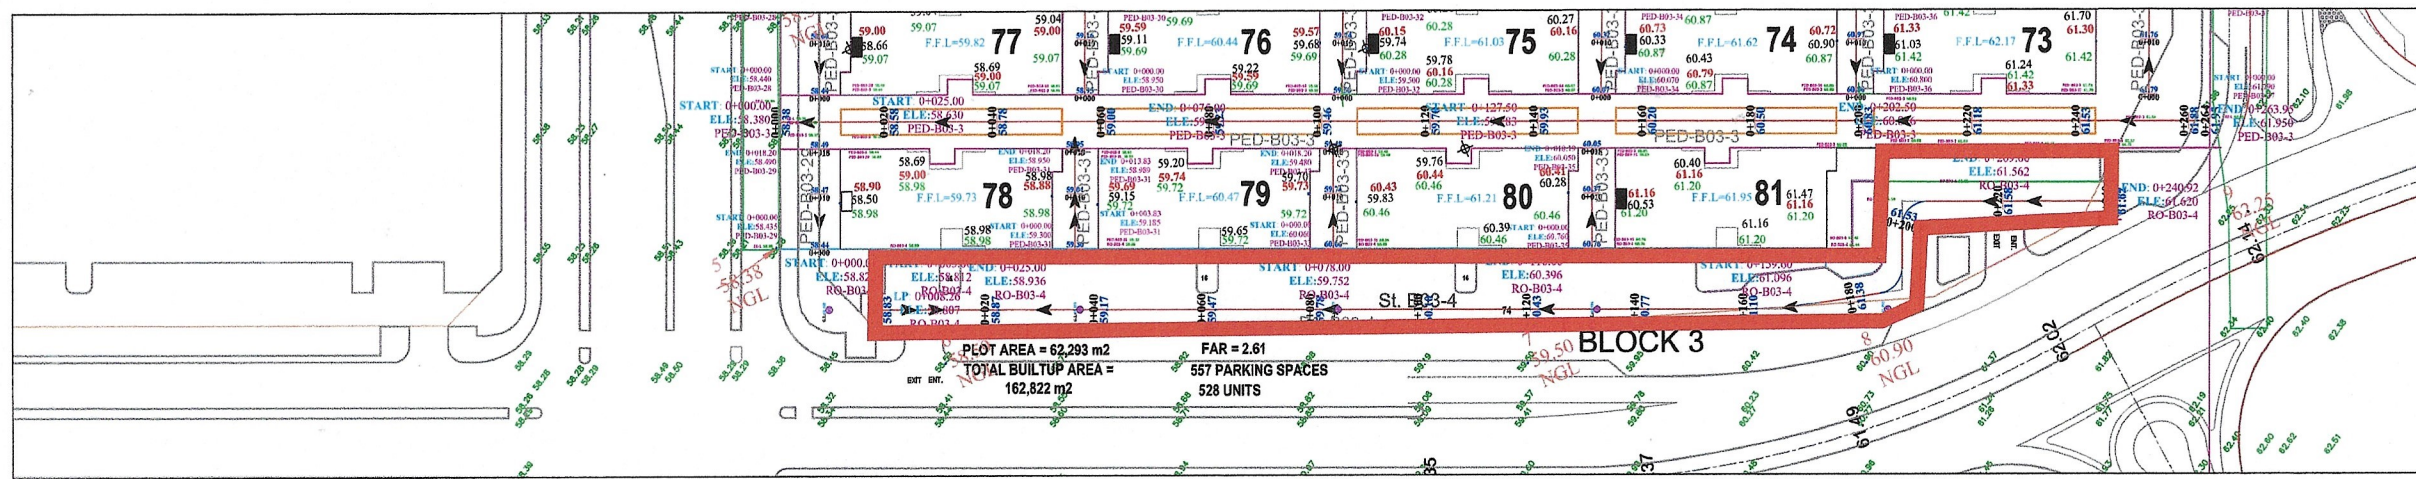

RO-B03-4

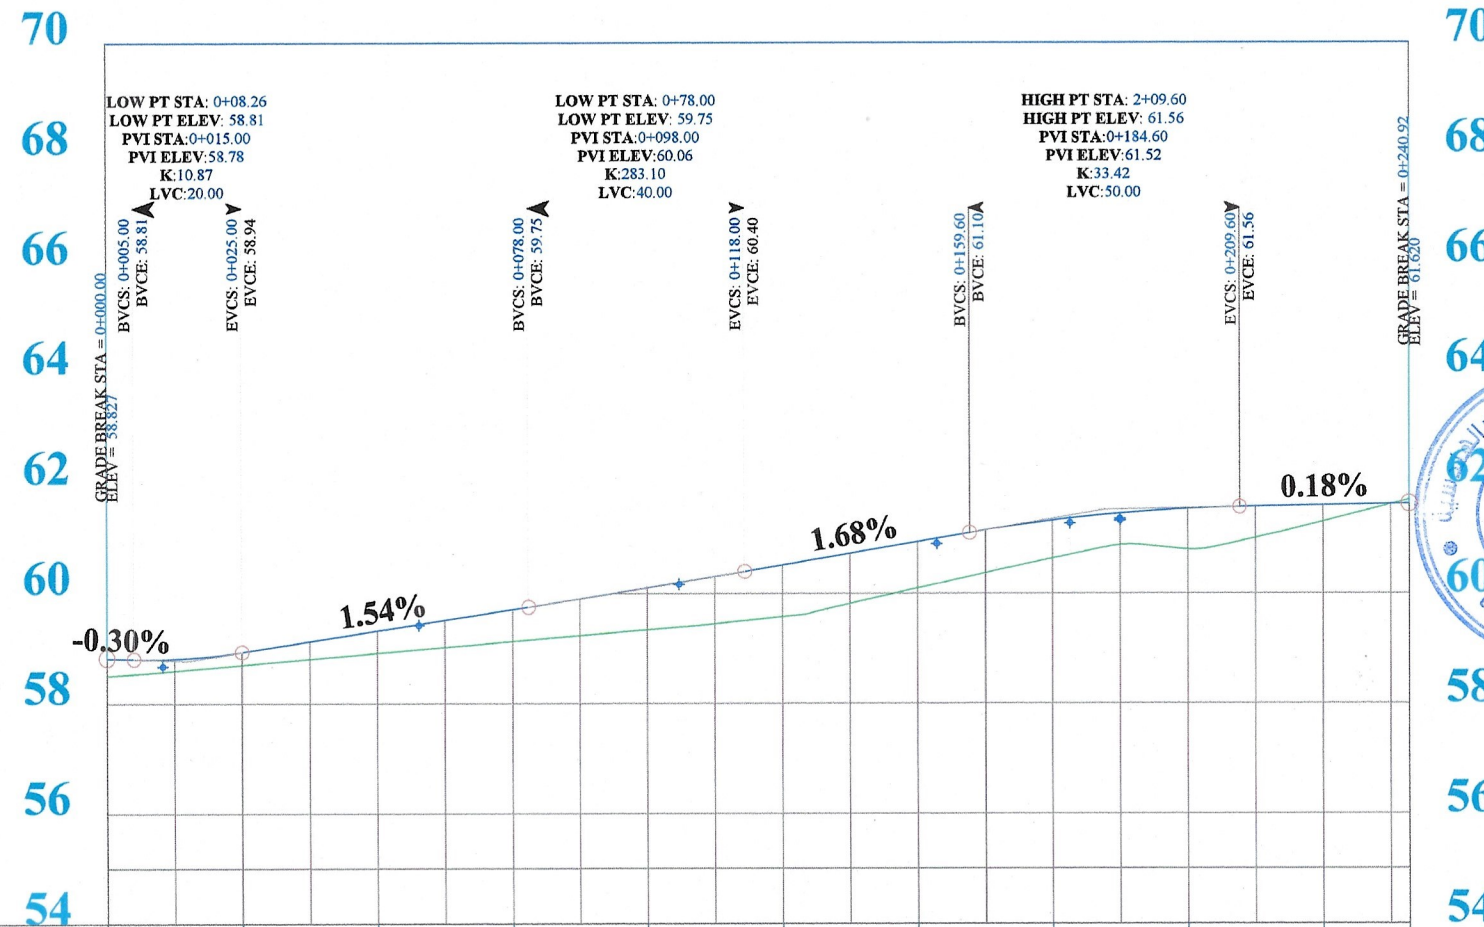

STATION	ELEVATION	
	NGL	GRADE
0+000	58.51	58.83
0+025	58.70	58.94
0+050	58.92	59.32
0+075	59.13	59.71
0+100	59.34	60.10
0+125	59.57	60.51
0+150	60.09	60.93
0+175	60.63	61.32
0+200	60.79	61.53
0+225	61.29	61.59
0+241	61.69	61.62

اتجاه تصريف المياه
الارض الطبيعية
الخط التصميمي
اسفلت قائم

المملكة العربية السعودية
امانة مدينة جدة
الادارة العامة للطرق والانارة
ادارة تصميم الطرق

المالك / وزارة الاسكان
المطور / شركة ساني العامرية
شركة ساني العامرية
SANY Alameriah Co.

الاستشاري العام / الابنية للاستشارات الهندسية
الابنية للاستشارات الهندسية
Abnia Consulting Engineers
مهندسين - مخططين - معماريين
Architects - Planners - Engineers

الاستشاري / مكتب رمك للاستشارات الهندسية
مكتب رمك للاستشارات الهندسية
Office Ramak For Engineering Consultancy
تصميم - اشراف - التخطيط عمالي - ادارة مشاريع

المقاول / شركة طرق الرياض للمقاولات
شركة طرق الرياض للمقاولات
RYADH ROADS CONTRACTING CO.


تصميم الطرق لمشروع تلال الغروب
بحي الامير فواز شمال - مدينة جدة
BLOCK-03

مسح:	
رسم:	
تصميم:	
تدقيق:	
يعتمد:	
تاريخ:	
رقم اللوحة:	
مقياس الرسم:	


NO. 10 ROAD-B03-4

مدير عام الدراسات والتصاميم


مدير ادارة تصميم الطرق

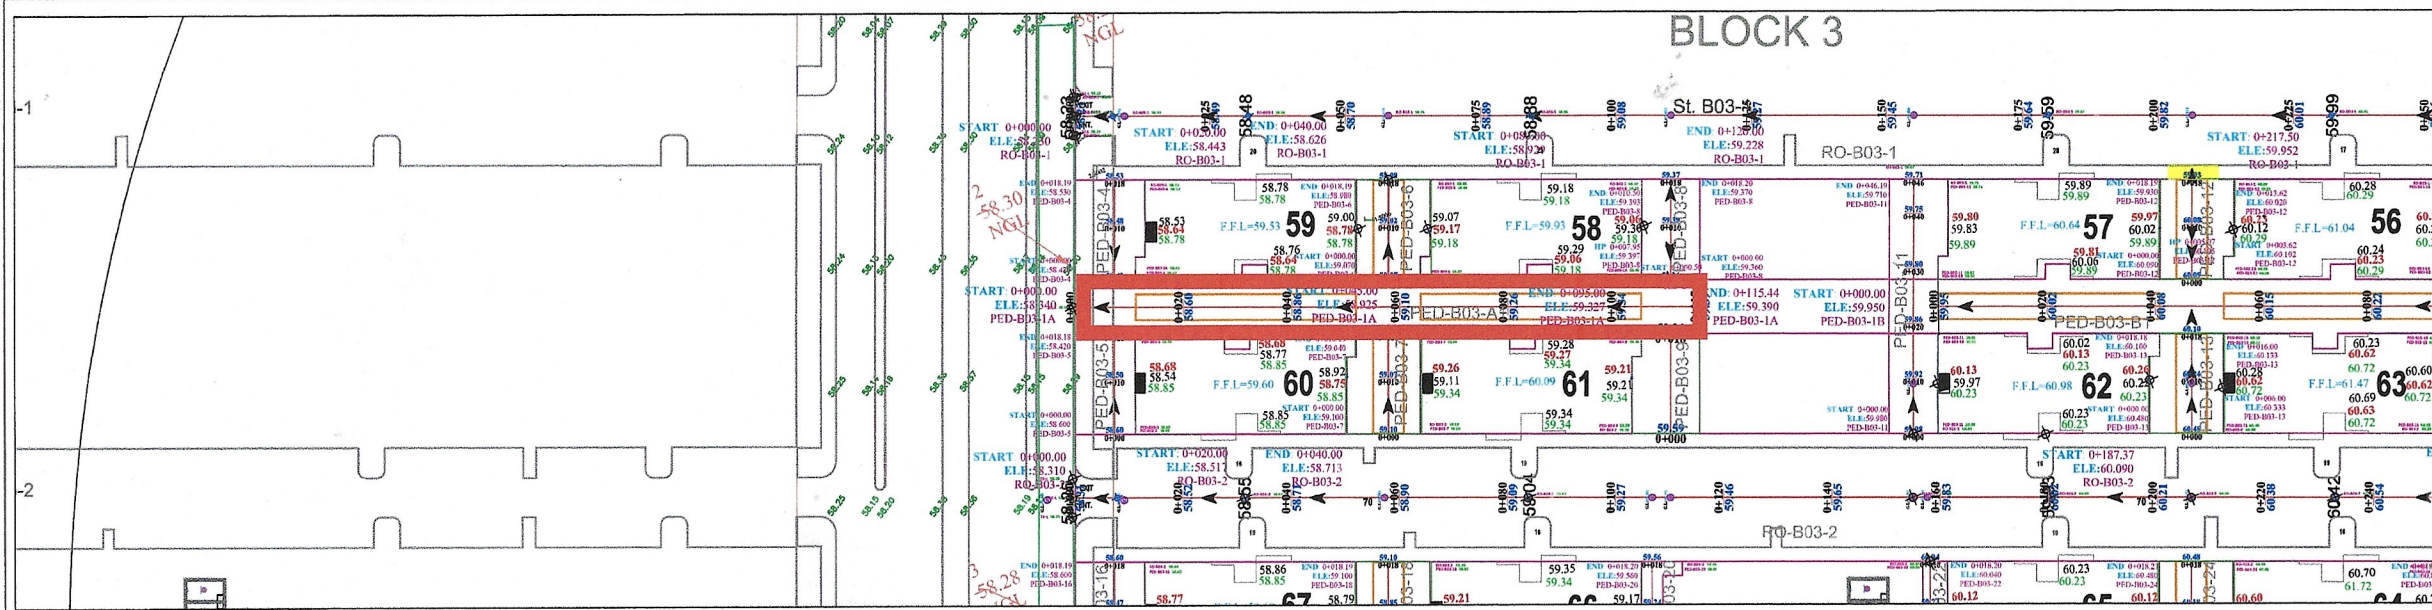

PED-B03-1A

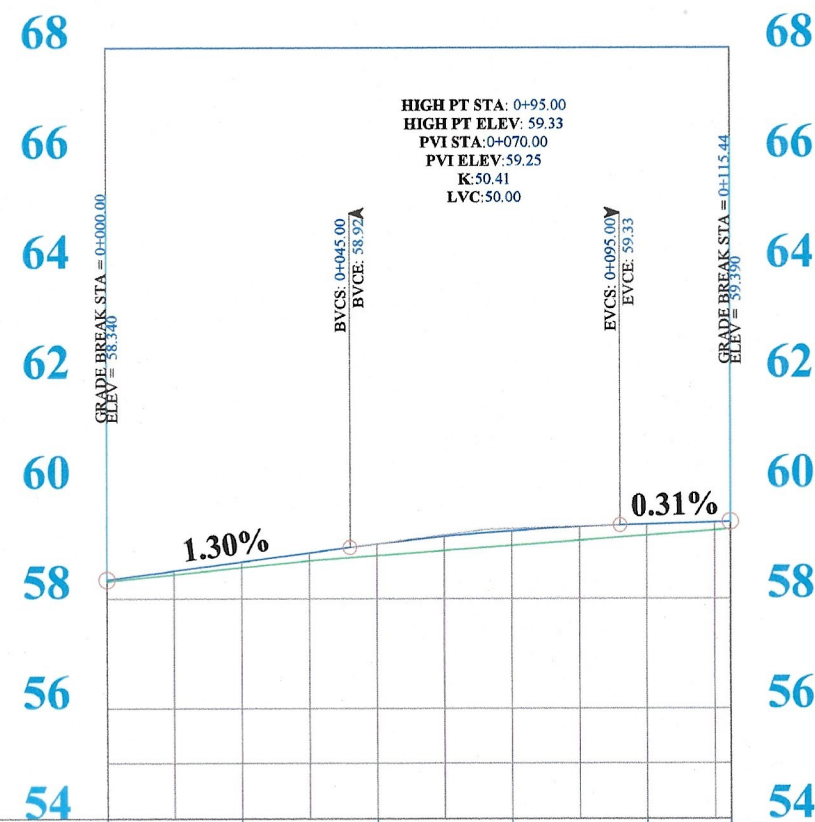

STATION	ELEVATION	
	NGL	GRADE
0+000	58.31	58.34
0+025	58.56	58.66
0+050	58.77	58.99
0+075	58.96	59.23
0+100	59.14	59.34
0+115	59.25	59.39

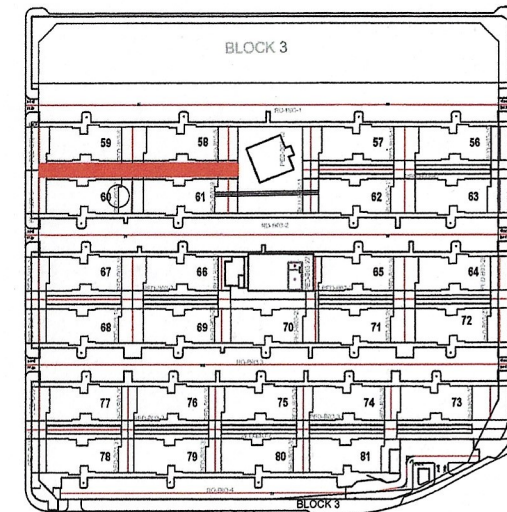

اتجاه تصريف المياه

الارض الطبيعية

الخط التصميمي

اسفلت قائم



المملكة العربية السعودية
امانة مدينة جدة
الادارة العامة للطرق والانارة
ادارة تصميم الطرق

المالك / وزارة الاسكان



المطور / شركة ساني العامرية



الاستشاري العام / الابنية للاستشارات الهندسية



الاستشاري / مكتب رمك للاستشارات الهندسية



المقاول / شركة طرق الرياض للمقاولات




تصاميم الطرق لمشروع تلال الغروب
بحي الامير فواز شمال - مدينة جدة
BLOCK-03

مصحح:	
رسم:	
تصميم:	
تدقيق:	
يعتمد:	
تاريخ:	
رقم اللوحة:	
مقياس الرسم:	

NO. 11 PED-B03-A1


مدير ادارة تصميم الطرق

مدير عام الدراسات والتصاميم

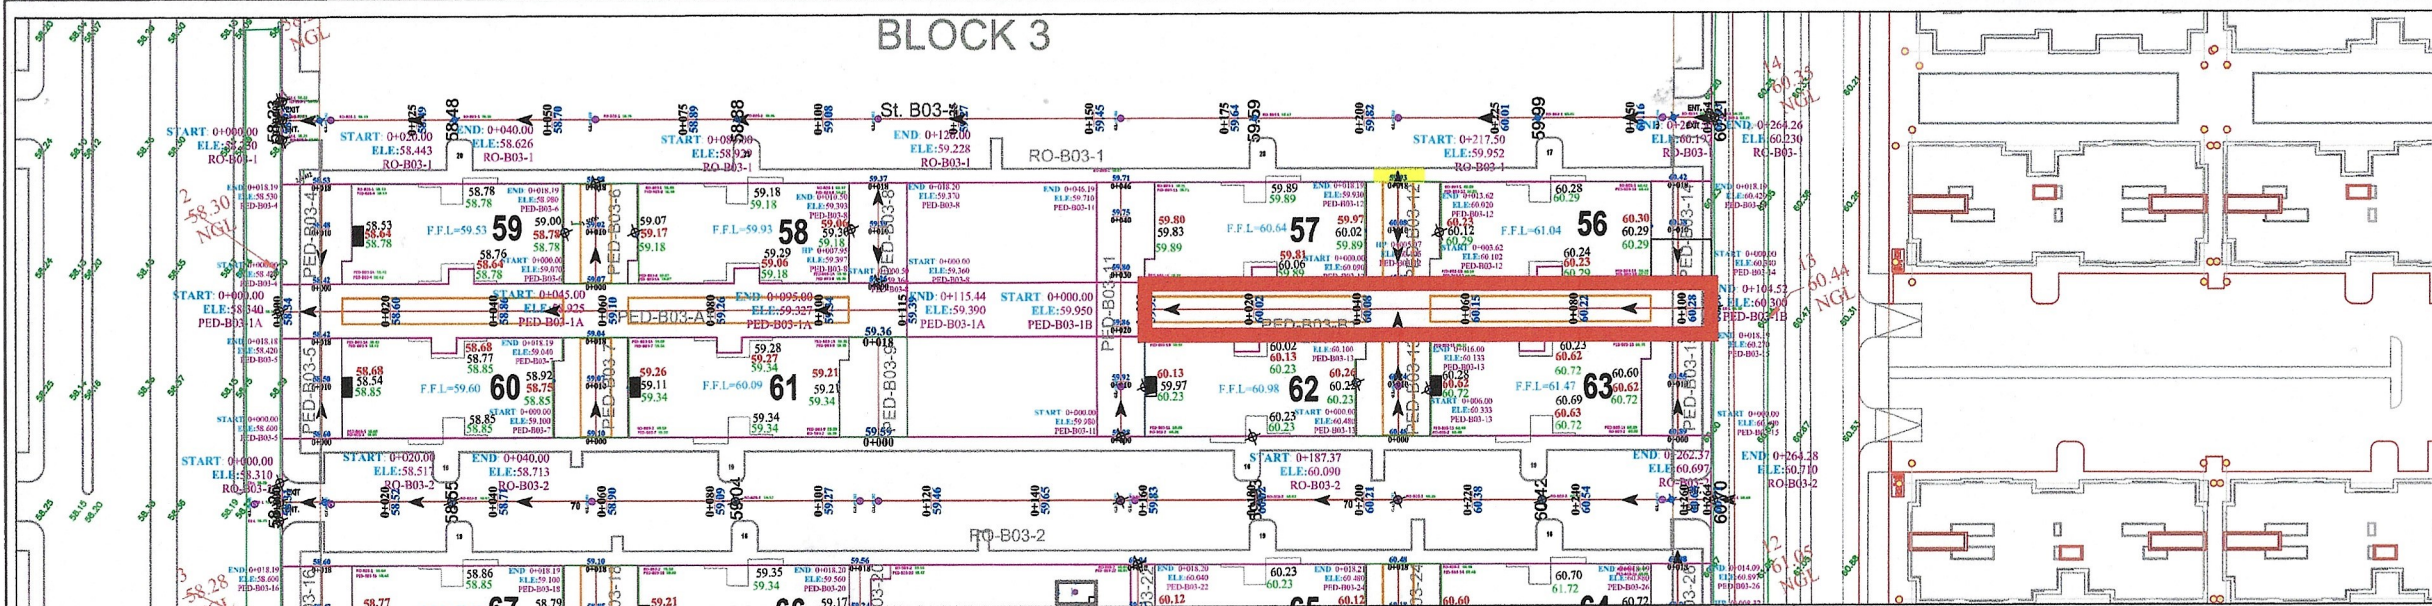

PED-B03-1B

70	70
68	68
66	66
64	64
62	62
60	60
58	58
56	56
54	54
0.33%	
GRADE BREAK STA = 0+104.52 ELEV = 59.950	
ELEVATION	STATION
NGL	0+000
GRADE	0+025
	0+050
	0+075
	0+100
	0+105

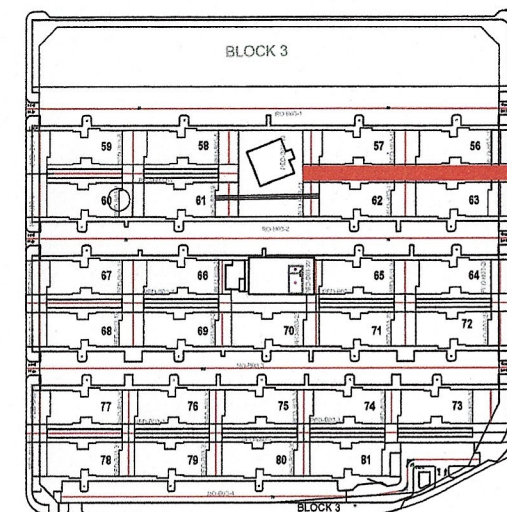

اتجاه تصريف المياه
الارض الطبيعية
الخط التصميمي
اسفلت قائم

المملكة العربية السعودية
امانة مدينة جدة
الادارة العامة للطرق والانارة
ادارة تصميم الطرق


المالك / وزارة الاسكان
المطور / شركة ساني الامارية
الاستشاري العام / الابنية للاستشارات الهندسية

الاستشاري / مكتب رمك للاستشارات الهندسية
Office Ramak For Engineering Consultancy
اصميم - اشراف - تخطيط عمالي - ادارة مشاريع


المقاول / شركة طرق الرياض للمقاولات
تصاميم الطرق لمشروع تلال الغروب
بحي الامير فواز شمال - مدينة جدة
BLOCK-03

ممسح
رسم
تصميم
تدقيق
يحتتم
تاريخ
رقم اللوحة
مقياس الرسم


NO. 11 PED-B03-B1
مدير عام الدراسات والتصاميم
مدير ادارة تصميم الطرق

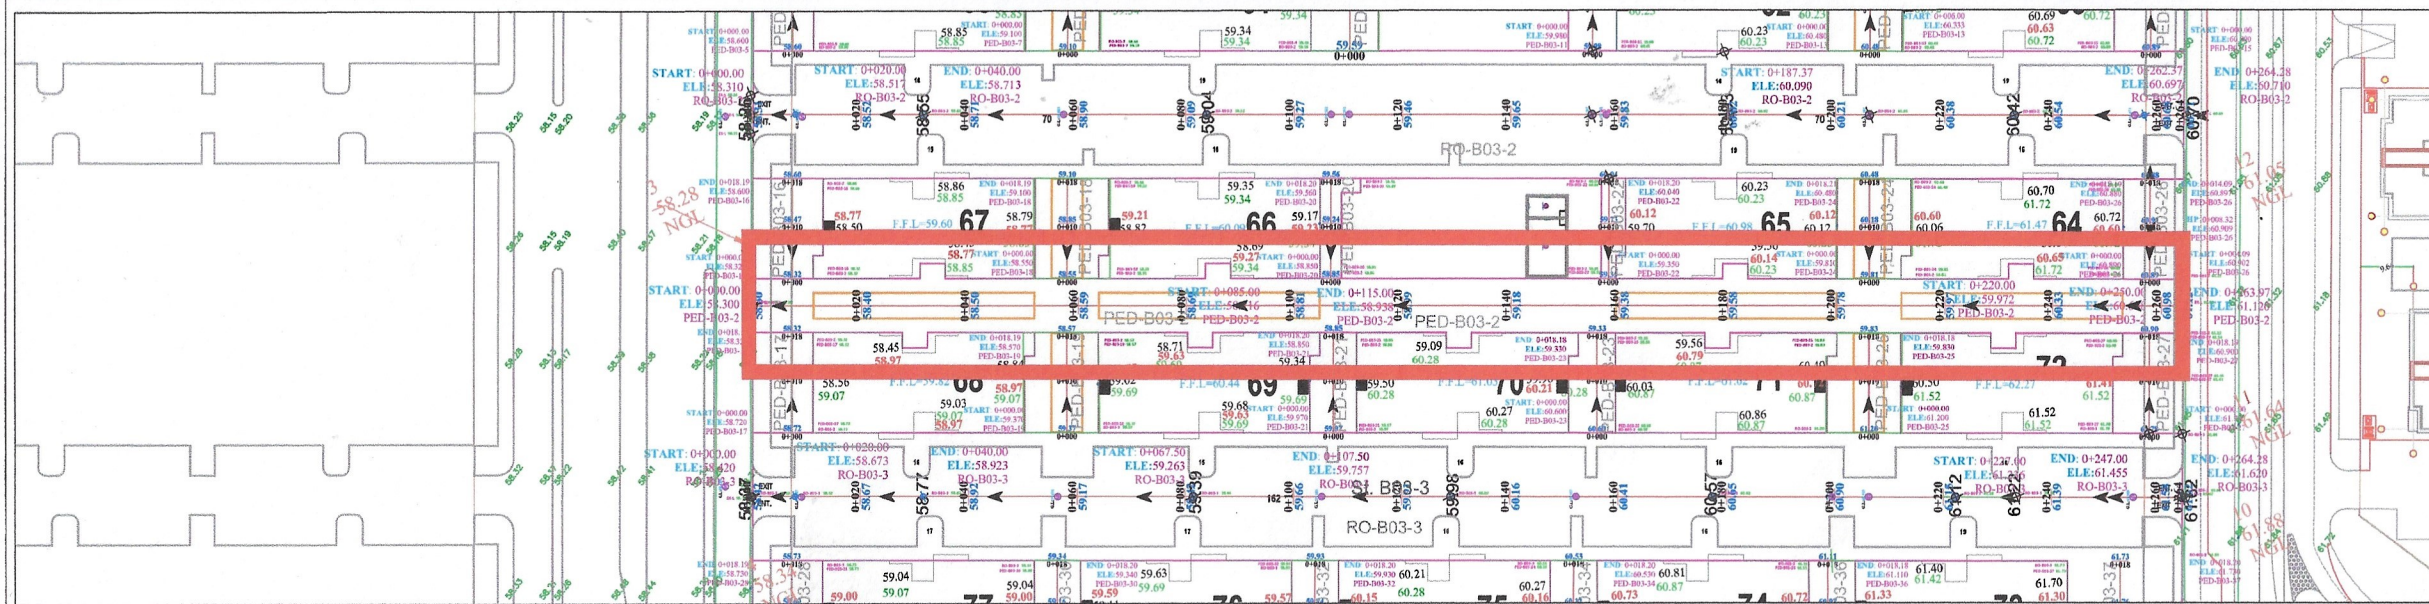

PED-B03-2

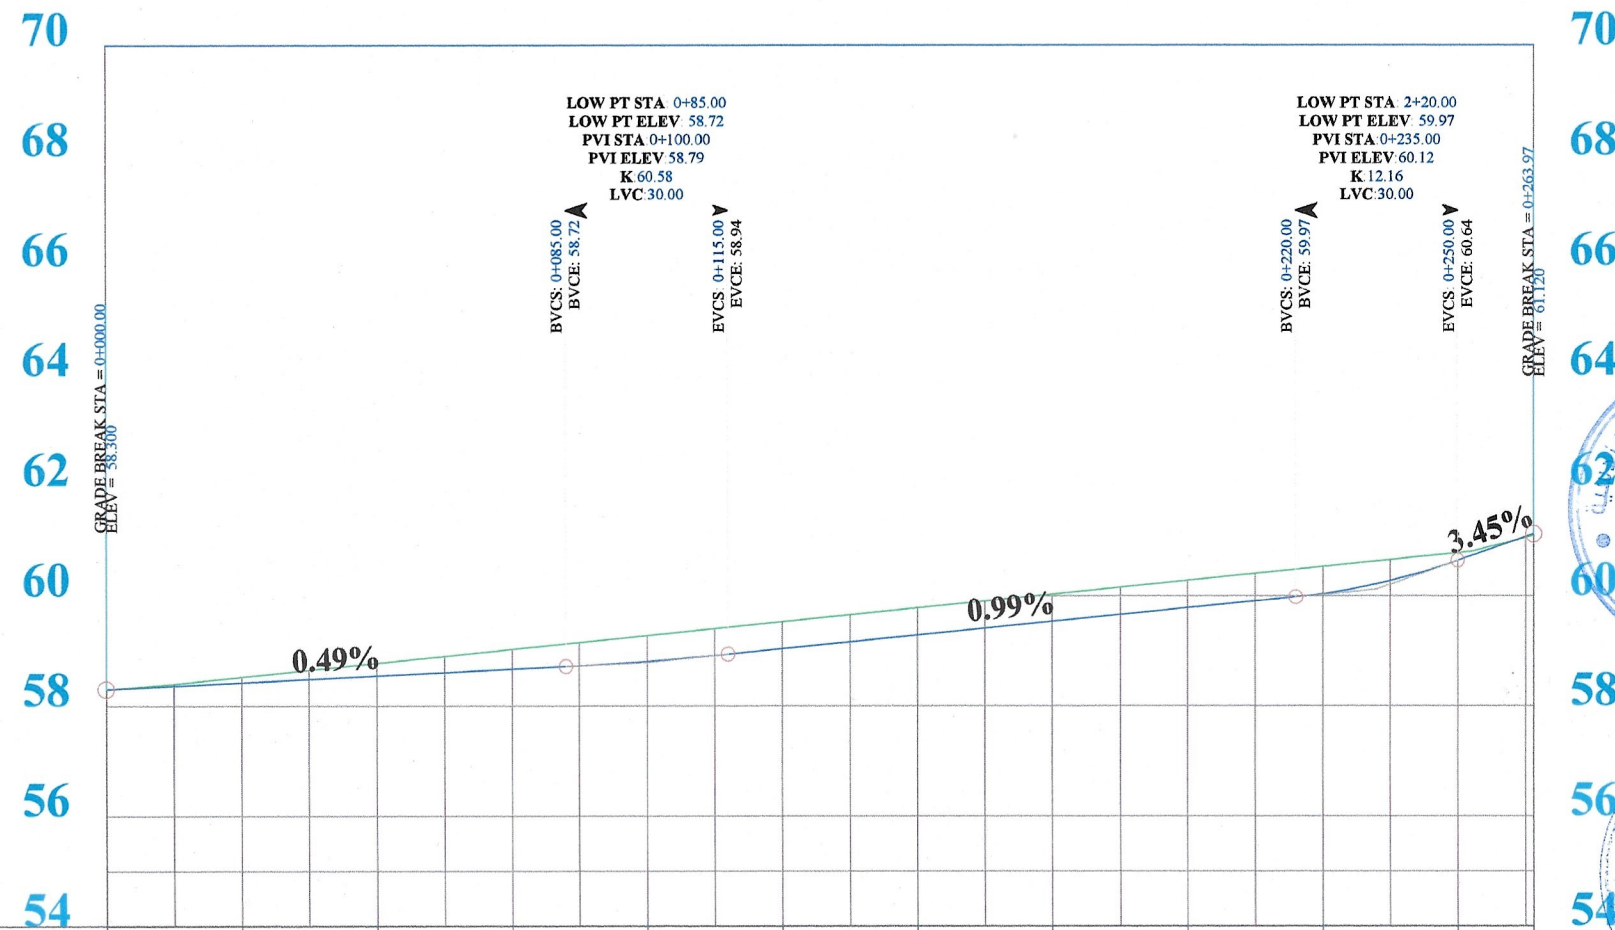

STATION	ELEVATION	
	NGL	GRADE
0+000	58.30	58.30
0+025	58.52	58.42
0+050	58.77	58.54
0+075	59.02	58.67
0+100	59.27	58.81
0+125	59.52	59.04
0+150	59.77	59.28
0+175	60.02	59.53
0+200	60.28	59.78
0+225	60.53	60.03
0+250	60.78	60.64
0+264	61.09	61.12

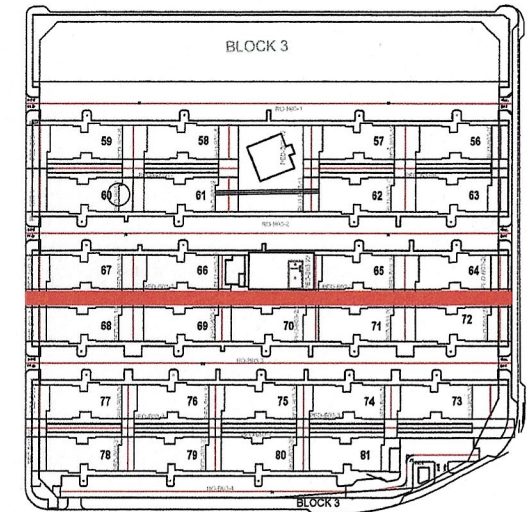

اتجاه تصريف المياه

الارض الطبيعية

الخط التصميمي

اسفلت قائم



المملكة العربية السعودية
امانة مدينة جدة
الادارة العامة للطرق والانارة
ادارة تصميم الطرق

المالك / وزارة الاسكان




المطور / شركة ساني العامرية




الاستشاري العام / الابنية للاستشارات الهندسية



الاستشاري / مكتب رمك للاستشارات الهندسية

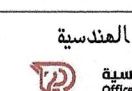

المقاول / شركة طرق الرياض للمقاولات

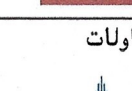

تصاميم الطرق لمشروع تلأل الغروب
بحي الامير فواز شمال - مدينة جدة
BLOCK-03





مسح:
رسم:
تصميم:
تدقيق:
يعتمد:
تاريخ:
رقم اللوحة:
مقياس الرسم:


NO. 11 PED-B03-2

مدير ادارة تصميم الطرق

مدير عام الدراسات والتصاميم

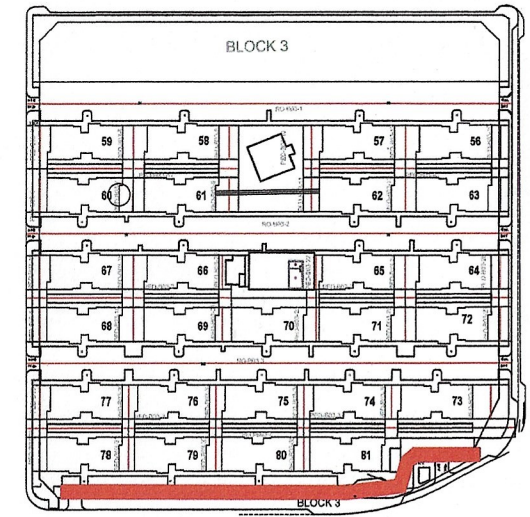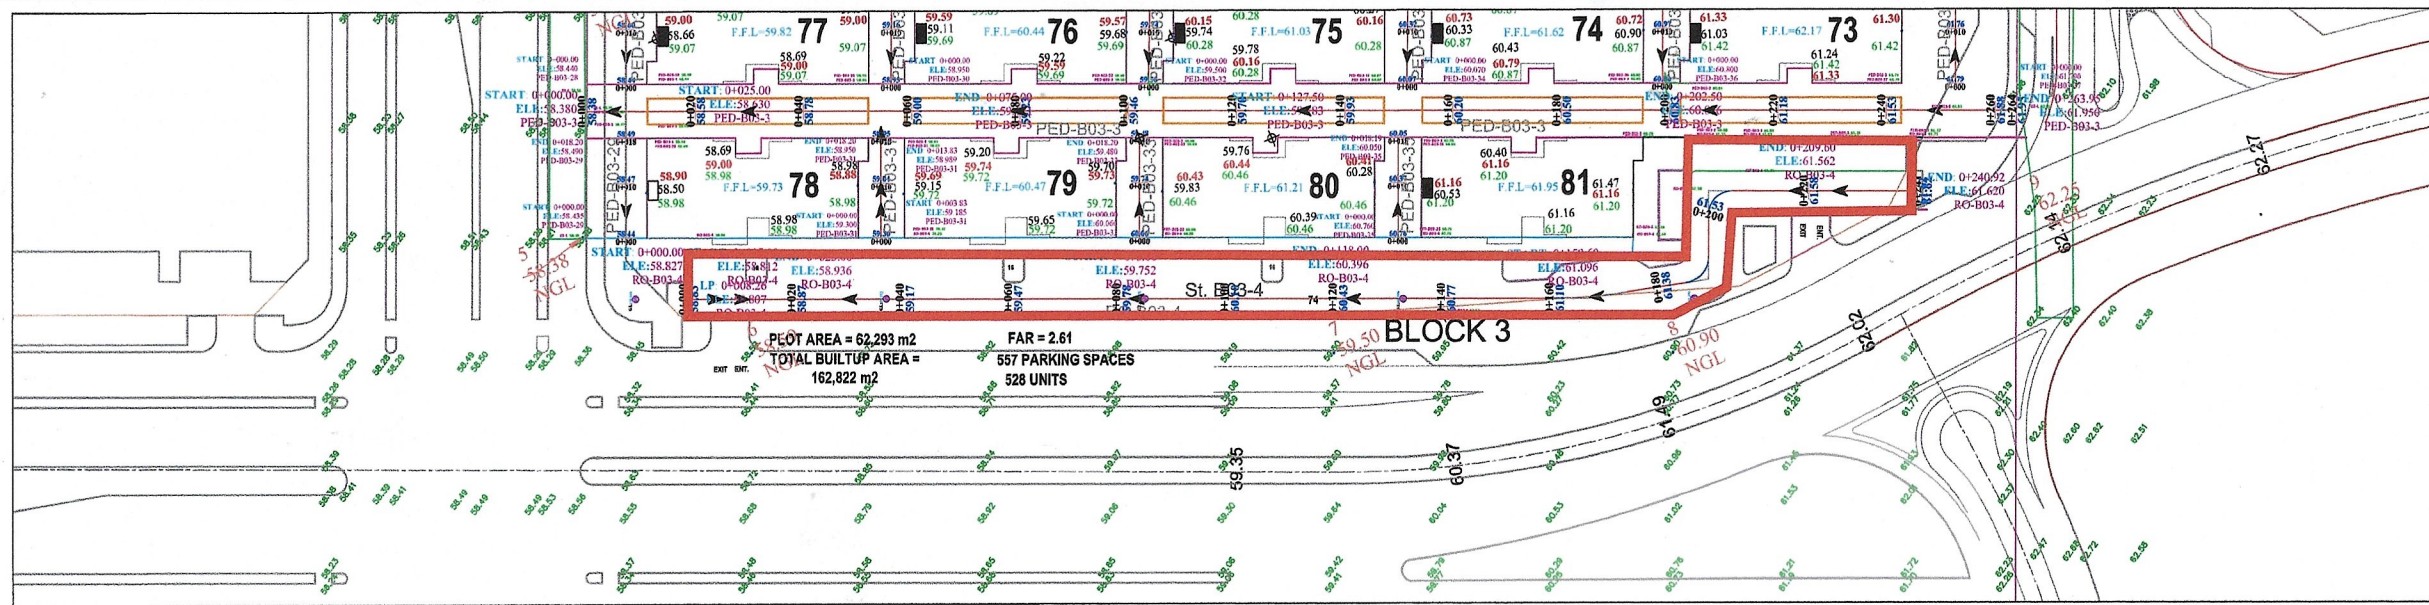

PED-B03-3

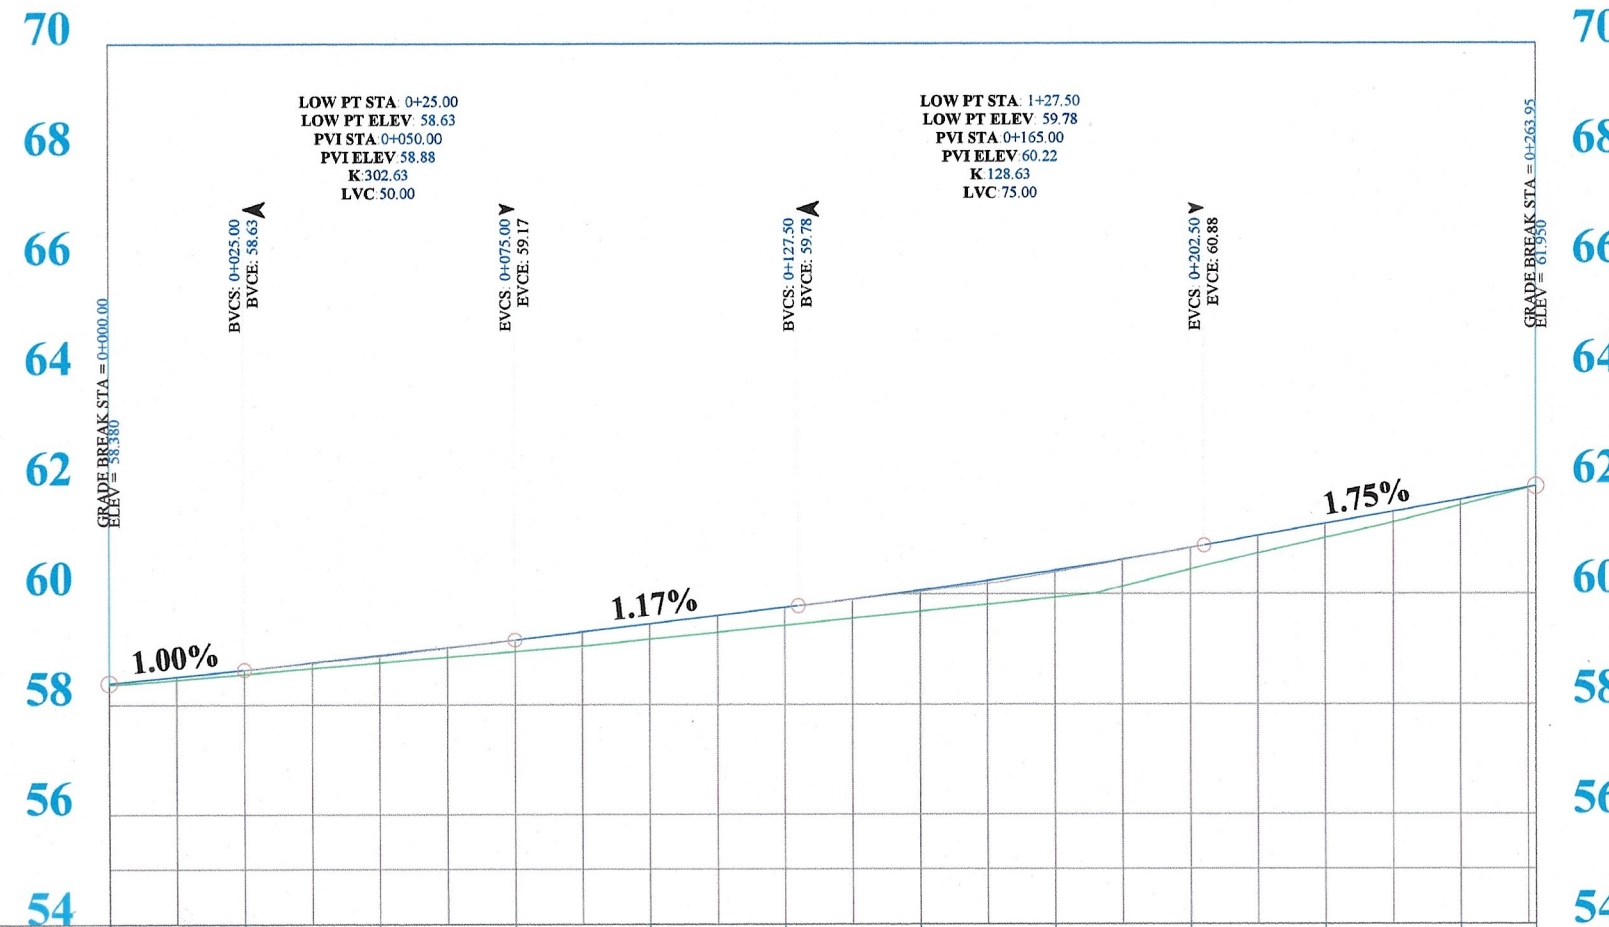

ELEVATION	NGL		GRADE		STATION
	58.36	58.55	58.38	58.63	0+000
					0+025
	58.76		58.89		0+050
	58.96		59.17		0+075
	59.18		59.46		0+100
	59.43		59.75		0+125
	59.68		60.06		0+150
	59.93		60.42		0+175
	60.44		60.83		0+200
	61.01		61.27		0+225
	61.60		61.71		0+250
	61.95		61.95		0+264

اتجاه تصريف المياه
الارض الطبيعية
الخط التصميمي
اسفلت قائم

المملكة العربية السعودية
امانة مدينة جدة
الادارة العامة للطرق والانارة
ادارة تصميم الطرق

وزارة الاسكان
وزارة الإسكان

شركة ساني العامرية
سانتي العامرية
SANY Alameriah Co.

الاستشاري العام /
الابنية للاستشارات الهندسية
الابنية للاستشارات الهندسية
Abnia Consulting Engineers
مهندسين - مهندسين - مهندسين
Architects - Planners - Engineers

الاستشاري /
مكتب رمك للاستشارات الهندسية
مكتب رمك للاستشارات الهندسية
Office Ramak For Engineering Consultancy
لصمم - إشراف - تخطيط عمالي - إدارة مشاريع



المقاول /
شركة طرق الرياض للمقاولات
شركة طرق الرياض للمقاولات
RASHAD ROADS CONTRACTING CO.

تصاميم الطرق لمشروع تلال الغروب
بحي الامير فواز شمال - مدينة جدة
BLOCK-03

مسح:	
رسم:	
تصميم:	
تدقيق:	
يعتمد:	
تاريخ:	
رقم اللوحة:	
مقياس الرسم:	

NO. 12 PED-B10-3

مدير ادارة تصميم الطرق
مدير عام الدراسات والتصاميم

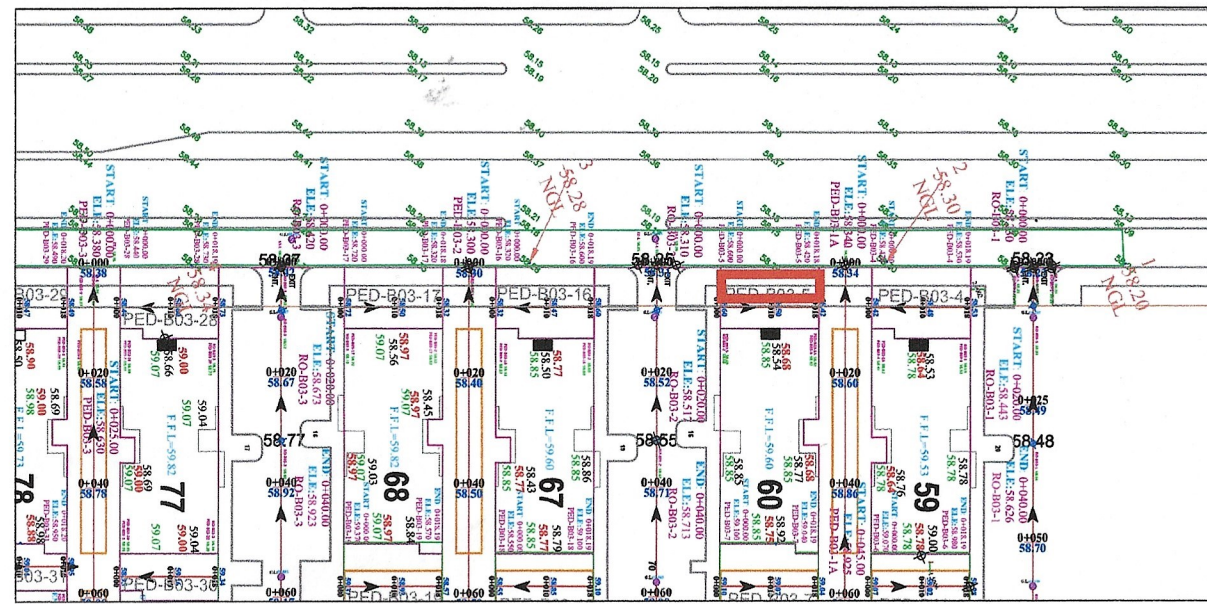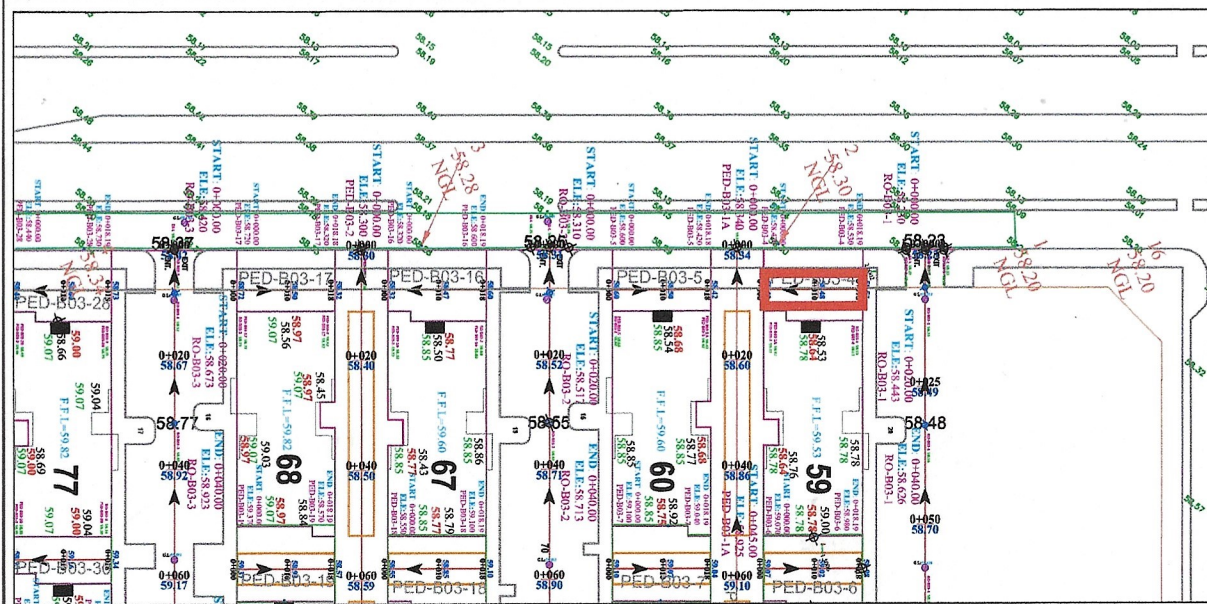

PED-B03-4


68	68
66	66
64	64
62	62
60	60
58	58
56	56
54	54

STATION	ELEVATION	
	NGL	GRADE
0+000	58.38	58.42
0+018	58.33	58.53

PED-B03-5

68	68
66	66
64	64
62	62
60	60
58	58
56	56
54	54

STATION	ELEVATION	
	NGL	GRADE
0+000	58.37	58.60
0+018	58.38	58.42

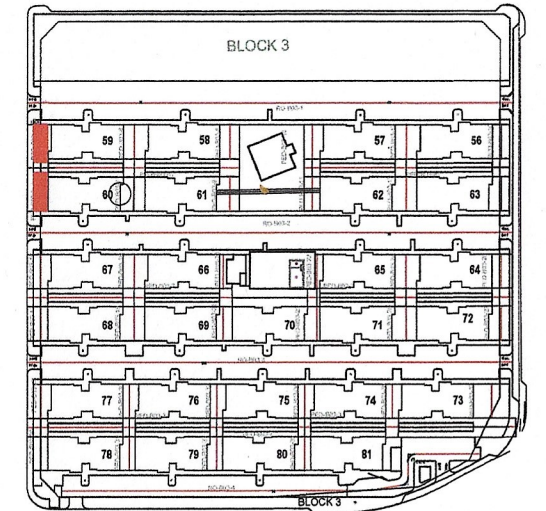

اتجاه تصريف المياه

الارض الطبيعية
الخط التصميمي
اسفلت قائم

المملكة العربية السعودية
امانة مدينة جدة
الادارة العامة للطرق والانارة
ادارة تصميم الطرق

المالك / وزارة الاسكان
المطور / شركة ساني العامرية

الاستشاري العام / الابنية للاستشارات الهندسية
شركة ساني العامرية
SANY Alameriah Co.

الاستشاري / مكتب رمك للاستشارات الهندسية
مكتب رمك للاستشارات الهندسية
Office Ramak For Engineering Consultancy
تصميم - اشراف - تخطيط عمالي - ادارة مشاريع




المقاول / شركة طرق الرياض للمقاولات
شركة طرق الرياض للمقاولات
Riyadh Roads Contracting Co.

تصاميم الطرق لمشروع تلال الغروب
بحى الامير فواز شمال - مدينة جدة
BLOCK-03

مسح:
رسم:
تصميم:
تدقيق:
يعتمد:
تاريخ:
رقم اللوحة:
مقياس الرسم:

NO. 13 PED-B03-4&5

مدير عام الدراسات والتصاميم
مدير ادارة تصميم الطرق

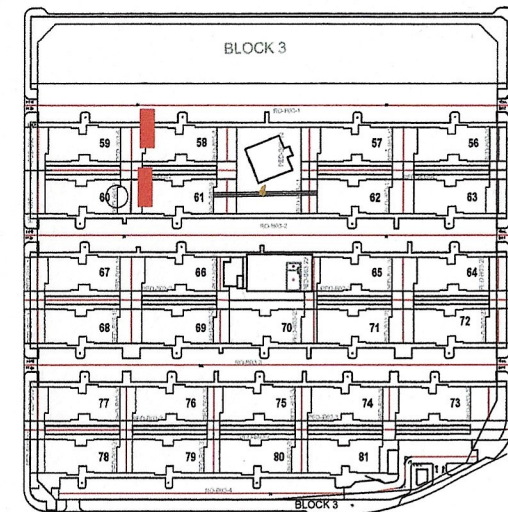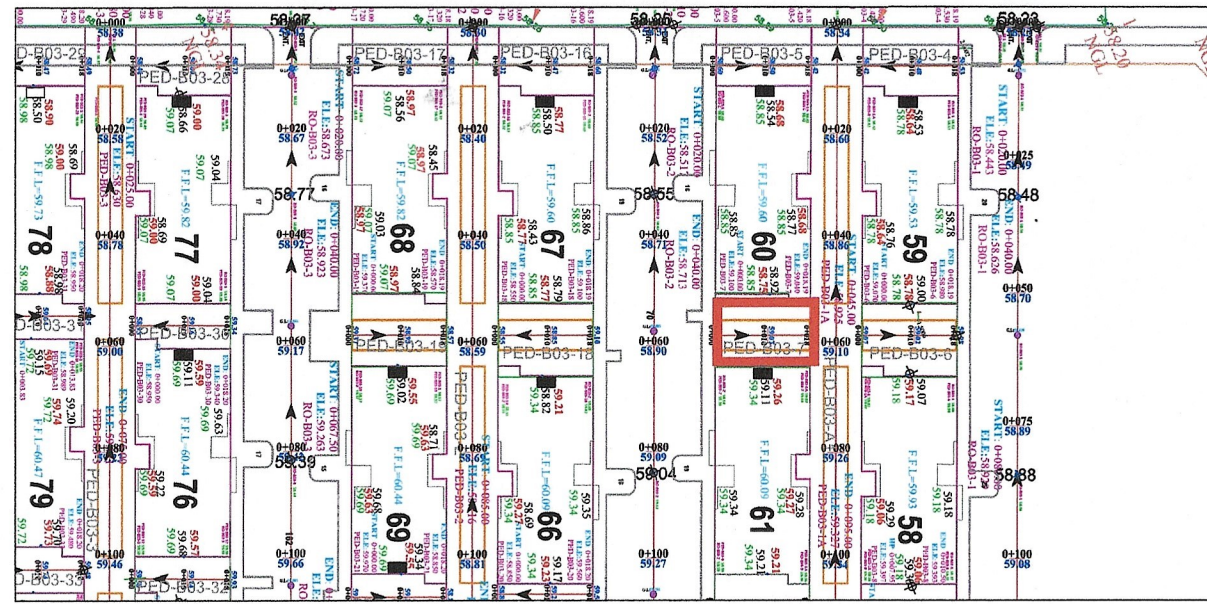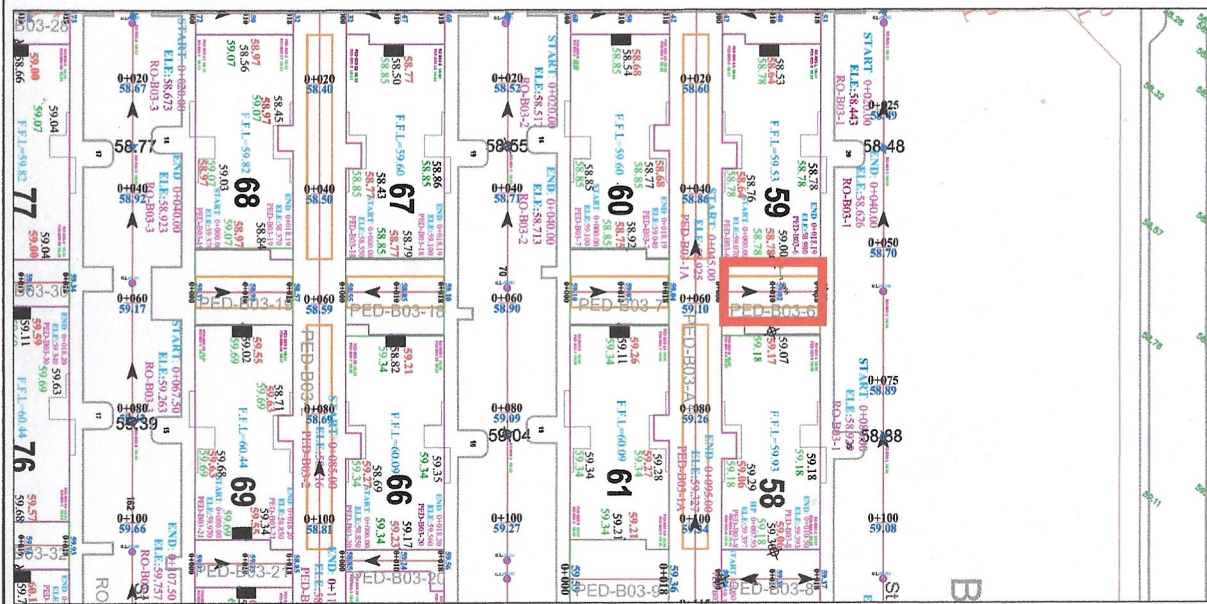

PED-B03-6

68	68
66	66
64	64
62	62
60	60
58	58
56	56
54	54

STATION	ELEVATION	
	NGL	GRADE
0+000	58.77	59.07
0+018	58.72	58.98

PED-B03-7

68	68
66	66
64	64
62	62
60	60
58	58
56	56
54	54

STATION	ELEVATION	
	NGL	GRADE
0+000	58.88	59.10
0+018	58.89	59.04



اتجاه تصريف المياه

الارض الطبيعية
الخط التصميمي
اسفلت قائم

المملكة العربية السعودية
امانة مدينة جدة
الادارة العامة للطرق والانارة
ادارة تصميم الطرق

المالك / وزارة الاسكان
المطور / شركة ساني العامرية
الاستشاري العام / الابنية للاستشارات الهندسية

شركة ساني العامرية
SANY Alameriah Co.

الابنية للاستشارات الهندسية
Abnia Consulting Engineers
مهندسين - معماريين - مخططين
Architects - Planners - Engineers

مكتب رمك للاستشارات الهندسية
Office Ramak For Engineering Consultancy
تصميم - اشراف - تخطيط عملي - ادارة مشاريع


المقاول / شركة طرق الرياض للمقاولات
Riyadh Roads Contracting Co.

تصاميم الطرق لمشروع تلال الغروب
بحي الامير فواز شمال - مدينة جدة
BLOCK-03

مسح:	
رسم:	
تصميم:	
تدقيق:	
يعتمد:	
تاريخ:	
رقم اللوحة:	
مقياس الرسم:	

NO. 13 PED-B03-6&7

مدير ادارة تصميم الطرق
مدير عام الدراسات والتصاميم

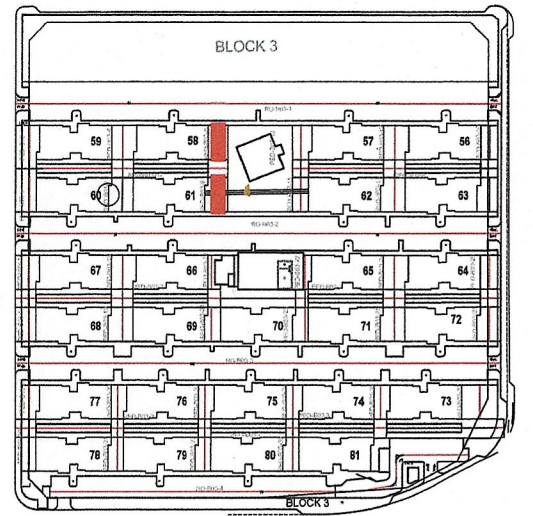

اتجاه تصريف المياه

الارض الطبيعية
الخط التصميمي
اسفلت قائم

المملكة العربية السعودية
امانة مدينة جدة
الادارة العامة للطرق والانارة
ادارة تصميم الطرق

المالك / وزارة الاسكان



المطور / شركة ساني الامارية



الاستشاري العام / الابنية للاستشارات الهندسية



الاستشاري / مكتب رمك للاستشارات الهندسية



المقاول / شركة طرق الرياض للمقاولات




تصاميم الطرق لمشروع تلال الغروب
بحي الامير فواز شمال - مدينة جدة
BLOCK-03

ممسح
رسم
تصميم
تدقيق
يحتد
تاريخ
رقم اللوحة
مقياس الرسم

NO. 13 PED-B03-8&9

مدير عام الدراسات والتصاميم

مدير ادارة تصميم الطرق

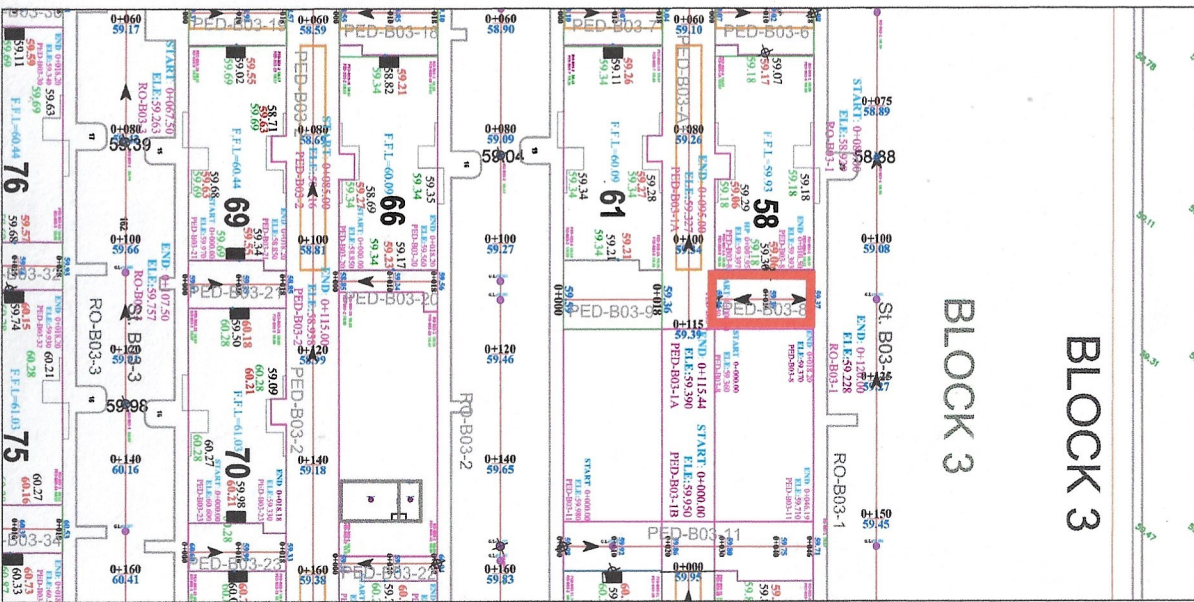

BLOCK 3


PED-B03-8

68 68
66 66
64 64
62 62
60 60
58 58
56 56
54 54

HIGH PT STA: 0+07.95
HIGH PT ELEV: 59.40
PVI STA: 0+005.56
PVI ELEV: 59.41
K: 8.52
VC: 10.00
EVCS: 0+010.50
EVCE: 59.39
GRADE BREAK STA = 0+018.21
ELEV = 59.36

0.87% 0.30%

STATION	ELEVATION	
	NGL	GRADE
0+000	59.16	59.65
0+100	59.12	59.65

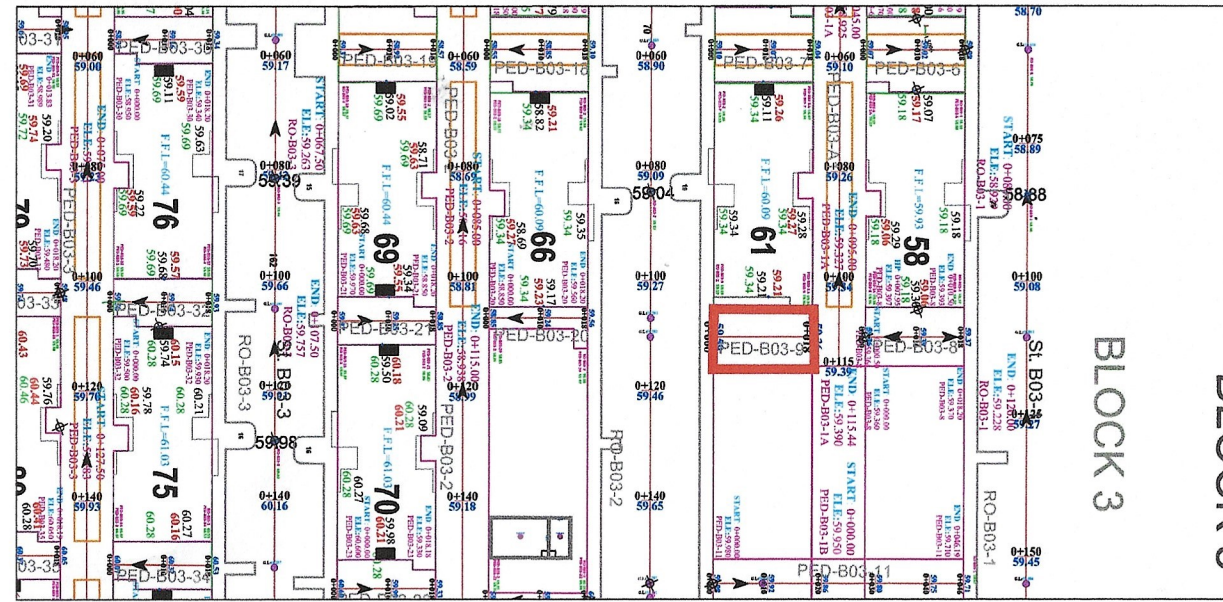

BLOCK 3

PED-B03-9


68 68
66 66
64 64
62 62
60 60
58 58
56 56
54 54

GRADE BREAK STA = 0+000.00
ELEV = 59.36
GRADE BREAK STA = 0+018.21
ELEV = 59.36

-1.26%

STATION	ELEVATION	
	NGL	GRADE
0+000	59.41	59.65
0+100	59.28	59.65



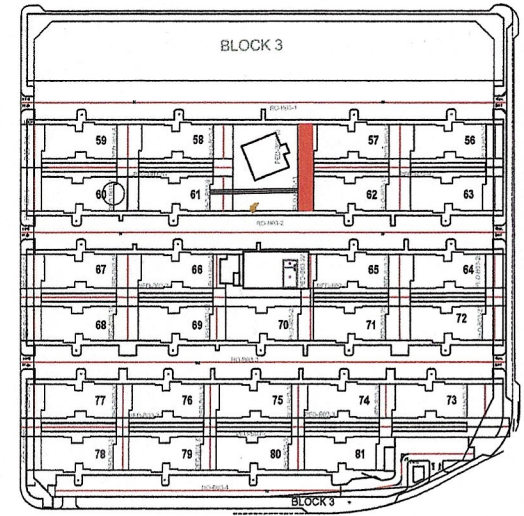

اتجاه تصريف المياه


الارض الطبيعية
الخط التصميمي
اسفلت قائم



المملكة العربية السعودية
امانة مدينة جدة
الادارة العامة للطرق والانارة
ادارة تصميم الطرق



المالك / وزارة الاسكان

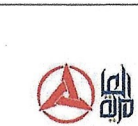

المطور / شركة ساني الامارية



الاستشاري العام / الابنية للاستشارات الهندسية



الاستشاري / مكتب رمك للاستشارات الهندسية



المقاول / شركة طرق الرياض للمقاولات

تصاميم الطرق لمشروع تلال الغروب
بحي الامير فواز شمال - مدينة جدة
BLOCK-03


مصحح
رسم
تصميم
تدقيق
يعتمد
تاريخ
رقم اللوحة
مقياس الرسم

NO. 13 PED-B03-11


مدير ادارة تصميم الطرق
مدير عام الدراسات والتصاميم





BLOCK 3

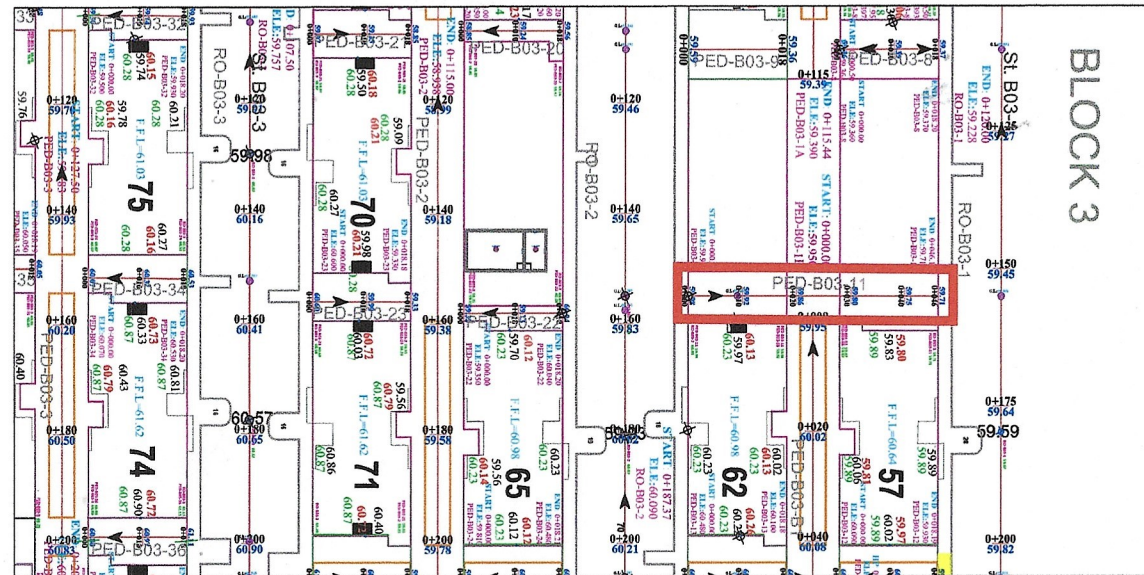

PED-B03-11

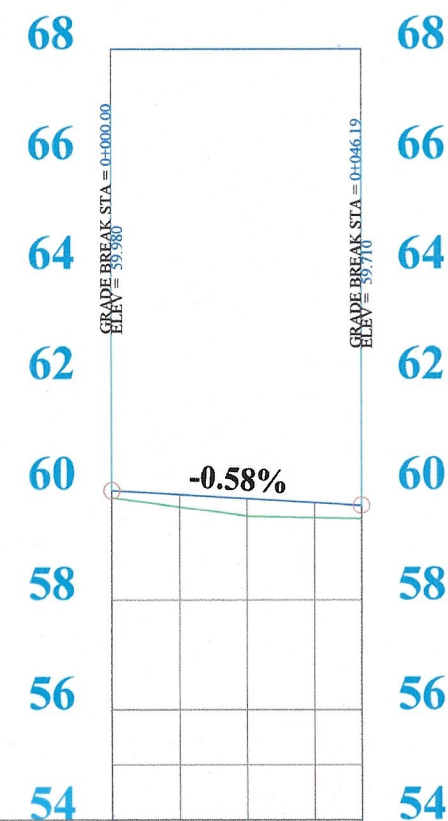

STATION	ELEVATION	
	NGL	GRADE
0+000	59.85	59.65
0+025	59.52	59.83
0+046	59.47	59.71

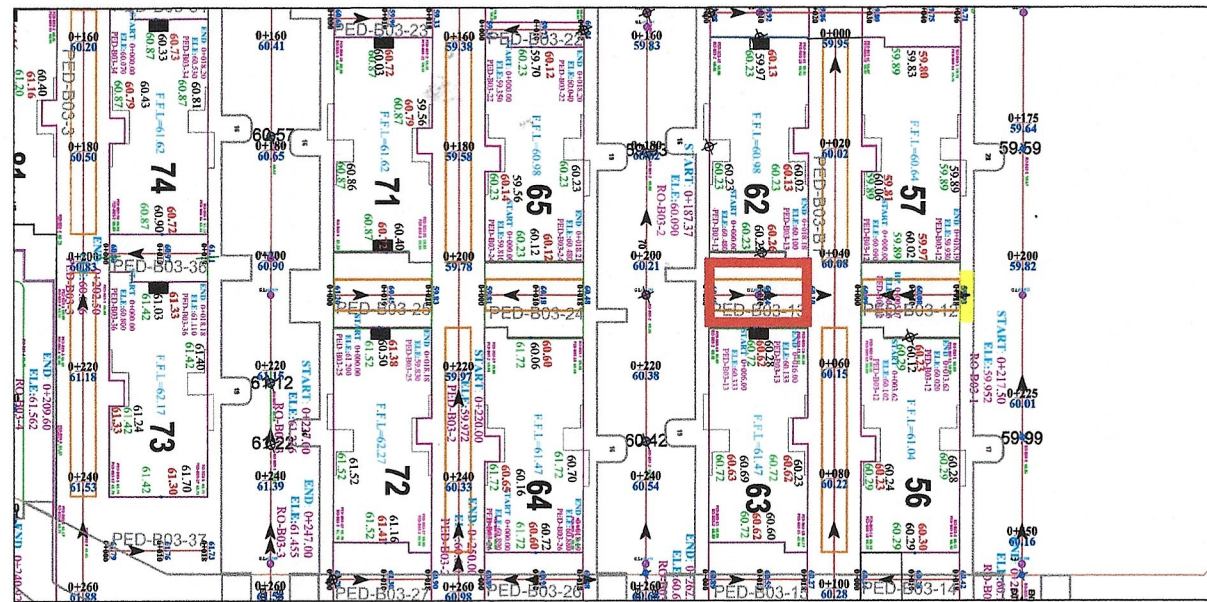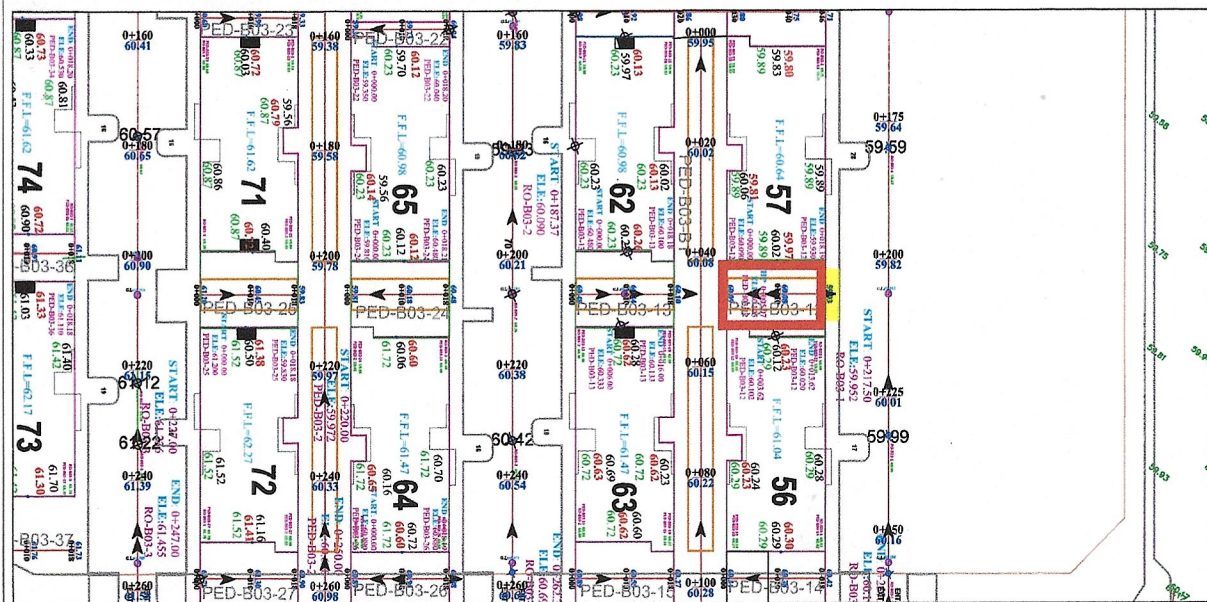

PED-B03-12

70	70
68	68
66	66
64	64
62	62
60	60
58	58
56	56
54	54

HIGH PT STA: 0+05.07
HIGH PT ELEV: 60.10
PVI STA: 0+008.62
PVI ELEV: 60.12
K: 4.33
LVC: 10.00
EVCS: 0+013.62
BVCS: 0+005.62
GRADE BREAK STA: 0+000.00
ELEV: 60.09
GRADE BREAK STA: 0+018.15
ELEV: 59.93


STATION	ELEVATION	
	NGL	GRADE
0+000	59.65	60.09
0+018	59.86	59.93

PED-B03-13

70	70
68	68
66	66
64	64
62	62
60	60
58	58
56	56
54	54

LOW PT STA: 0+16.00
LOW PT ELEV: 60.13
PVI STA: 0+011.00
PVI ELEV: 60.21
K: 10.83
LVC: 10.00
EVCS: 0+016.00
BVCS: 0+006.00
GRADE BREAK STA: 0+000.00
ELEV: 60.48
GRADE BREAK STA: 0+018.15
ELEV: 60.10

STATION	ELEVATION	
	NGL	GRADE
0+000	60.22	60.48
0+018	59.68	60.10

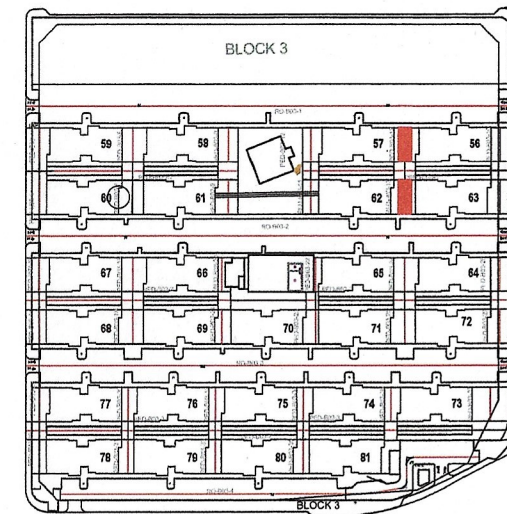

اتجاه تصريف المياه

الارض الطبيعية
الخط التصميمي
اسفلت قائم

المملكة العربية السعودية
امانة مدينة جدة
الادارة العامة للطرق والانارة
ادارة تصميم الطرق

المالك / وزارة الاسكان
المطور / شركة ساني العامرية
سانتي العامرية
SANY Alameeriah Co.

الاستشاري العام / الابنية للاستشارات الهندسية
الابنية للاستشارات الهندسية
Abrila Consulting Engineers
مهندسين - مخططين - مهندسين
Architects - Planners - Engineers

الاستشاري / مكتب ريمك للاستشارات الهندسية
مكتب ريمك للاستشارات الهندسية
Office Ramak For Engineering Consultancy
تصميم - اشراف - تخطيط عملي - ادارة مشاريع



المقاول / شركة طرق الرياض للمقاولات
شركة طرق الرياض للمقاولات
Riyadh Roads Contracting Co.

تصاميم الطرق لمشروع تلال الغروب
بحي الامير فواز شمال - مدينة جدة
BLOCK-03

مسح:	
رسم:	
تصميم:	
تدقيق:	
يعتمد:	
تاريخ:	
رقم اللوحة:	


مدير ادارة تصميم الطرق
مدير عام الدراسات والتصاميم

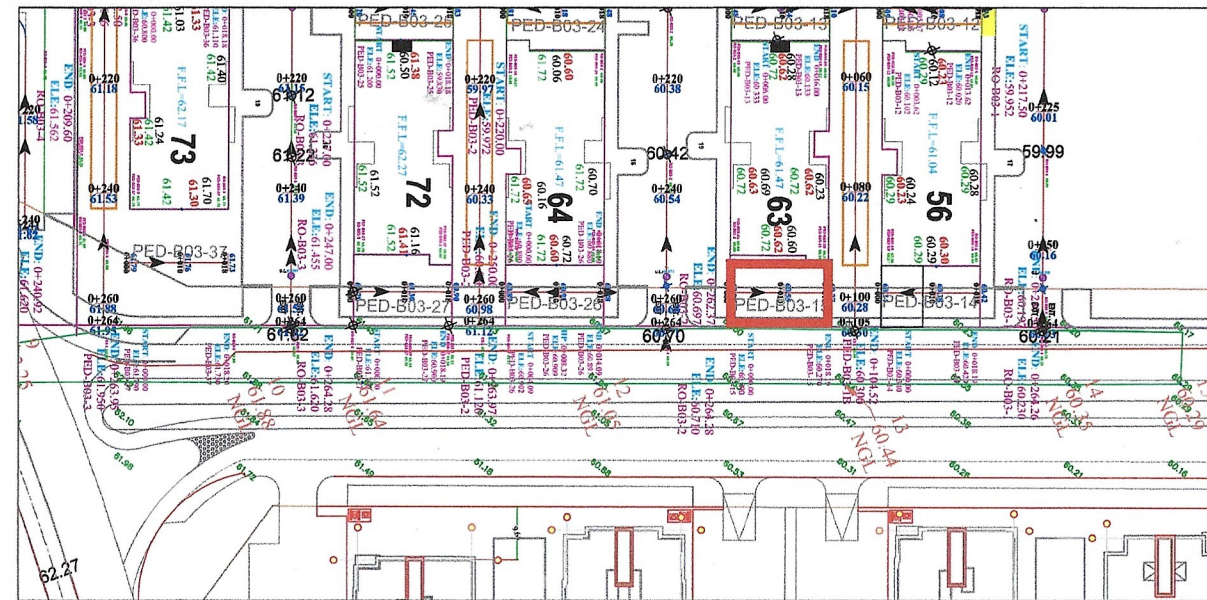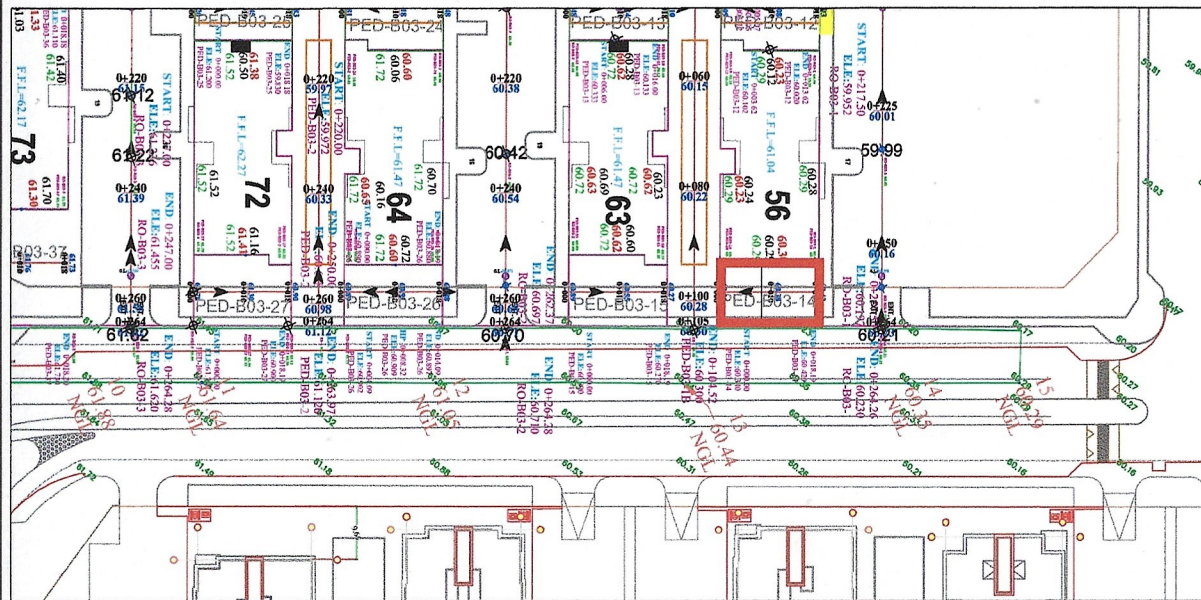

PED-B03-14

70	70
68	68
66	66
64	64
62	62
60	60
58	58
56	56

GRADE BREAK STA = 0+000.00
ELEV = 60.340

GRADE BREAK STA = 0+018.19
ELEV = 60.260

0.44%

ELEVATION	NGL	60.30
	GRADE	60.34
STATION		0+000
		0+018

PED-B03-15


70	70
68	68
66	66
64	64
62	62
60	60
58	58
56	56

GRADE BREAK STA = 0+000.00
ELEV = 60.890

GRADE BREAK STA = 0+018.19
ELEV = 60.270

-3.41%

ELEVATION	NGL	60.60
	GRADE	60.89
STATION		0+000
		0+018

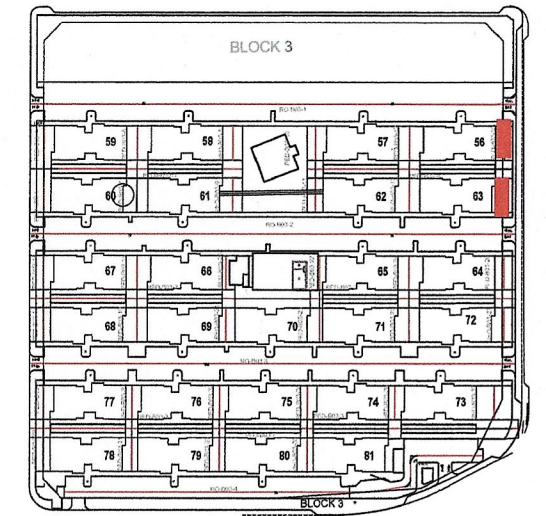

اتجاه تصريف المياه

الارض الطبيعية
الخط التصميمي
اسفلت قائم

المملكة العربية السعودية
امانة مدينة جدة
الادارة العامة للطرق بالانارة
ادارة تصميم الطرق

المالك / وزارة الاسكان
المطور / شركة ساني الامارية
سانتي الامارية
SANY Alameriah Co.

الاستشاري العام / الابنية للاستشارات الهندسية
ابنية للاستشارات الهندسية
Abnla Consulting Engineers
مهندسين - مخططين - مهندسين

الاستشاري / مكتب رمك للاستشارات الهندسية
مكتب رمك للاستشارات الهندسية
Office Ramak For Engineering Consultancy
تصميم - اشراف - تخطيط عمالي - ادارة مشاريع


المقاول / شركة طرق الرياض للمقاولات
شركة طرق الرياض للمقاولات
Riyadh Roads Contracting Co.

تصاميم الطرق لمشروع تلال الغروب
بحي الامير فواز شمال - مدينة جدة
BLOCK-03

مسح	
رسم	
تصميم	
تدقيق	
يعتمد	
تاريخ	
رقم اللوحة	
مقياس الرسم	

NO. 13 PED-B03-14&15

مدير ادارة تصميم الطرق
مدير عام الدراسات والتصاميم

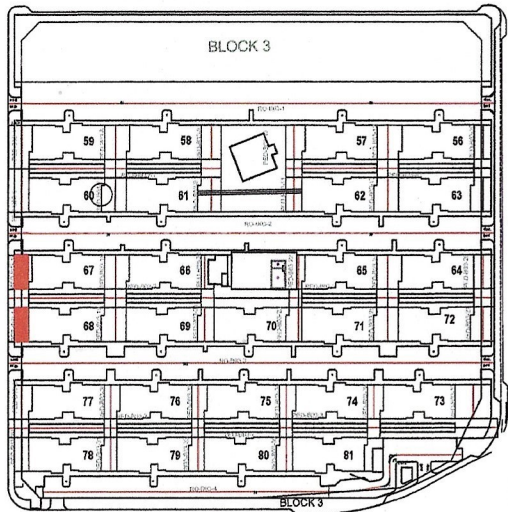

اتجاه تصريف المياه

الارض الطبيعية
الخط التصميمي
اسفلت قائم

المملكة العربية السعودية
امانة مدينة جدة
الادارة العامة للطرق والانارة
ادارة تصميم الطرق

المالك / وزارة الاسكان
المطور / شركة ساني الصامرية

الاستشاري العام / الابنية للاستشارات الهندسية
الابنية للاستشارات الهندسية
Abnia Consulting Engineers
Architects - Planners - Engineers

الاستشاري / مكتب رمك للاستشارات الهندسية
مكتب رمك للاستشارات الهندسية
Office Ramak For Engineering Consultancy
تصميم - اشراف - تخطيط عمالي - ادارة مشاريع

المقاول / شركة طرق الرياض للمقاولات
شركة طرق الرياض للمقاولات
RTADHI ROADS CONTRACTING CO.



تصاميم الطرق لمشروع تلال الغروب
بحى الامير فواز شمال - مدينة جدة
BLOCK-03

مسح:
رسم:
تصميم:
تدقيق:
يعتمد:
تاريخ:
رقم اللوحة:
مقياس الرسم:

NO. 13 PED-B03-16&17

مدير عام الدراسات والتصاميم

مدير ادارة تصميم الطرق

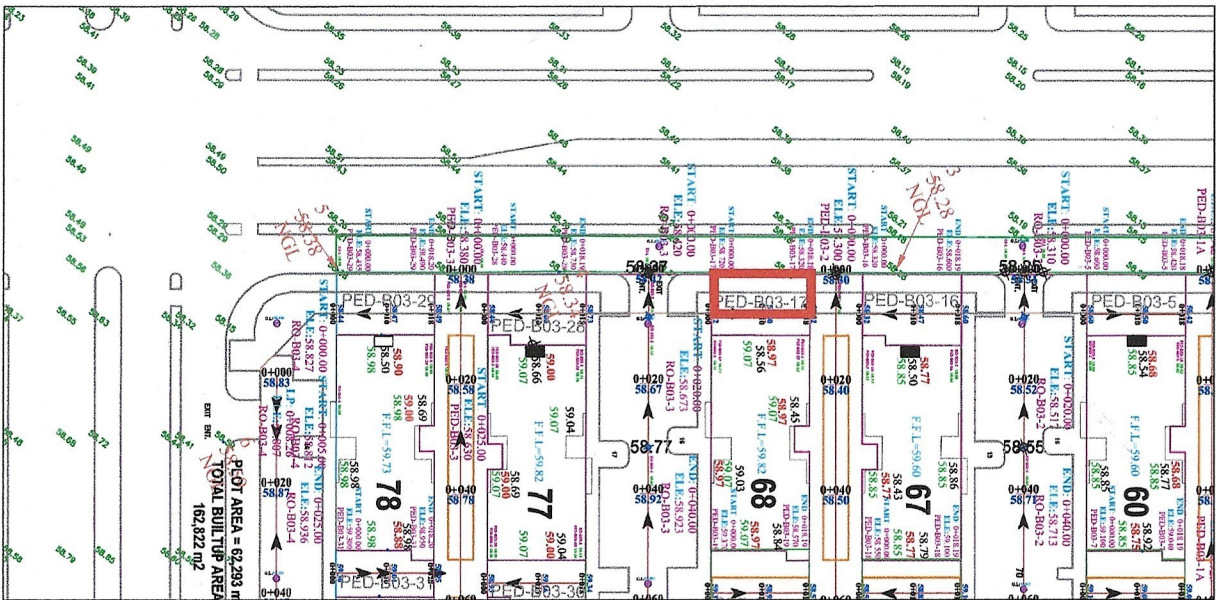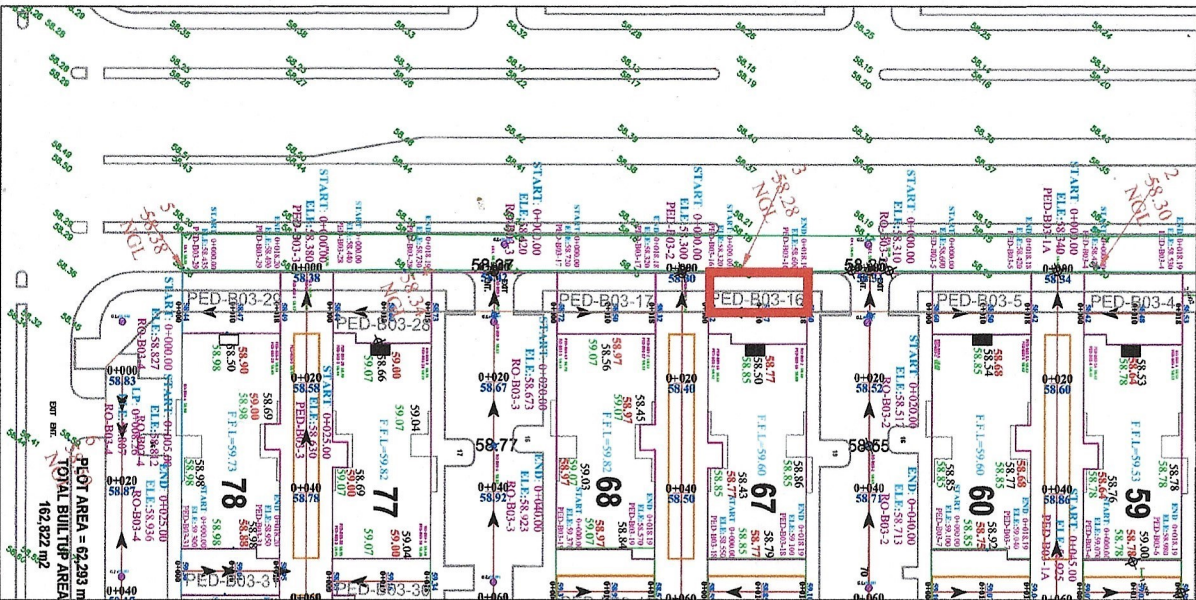

PED-B03-16

68	68
66	66
64	64
62	62
60	60
58	58
56	56
54	54

GRADE BREAK STA = 0+000.00
ELEV = 58.320

GRADE BREAK STA = 0+018.19
ELEV = 58.600

1.54%

ELEVATION	NGL	58.35
	GRADE	58.32
STATION		0+000
		0+018

PED-B03-17

68	68
66	66
64	64
62	62
60	60
58	58
56	56
54	54




GRADE BREAK STA = 0+000.00
ELEV = 58.720

GRADE BREAK STA = 0+018.18
ELEV = 58.320

-2.20%

ELEVATION	NGL	58.38
	GRADE	58.72
STATION		0+000
		0+018



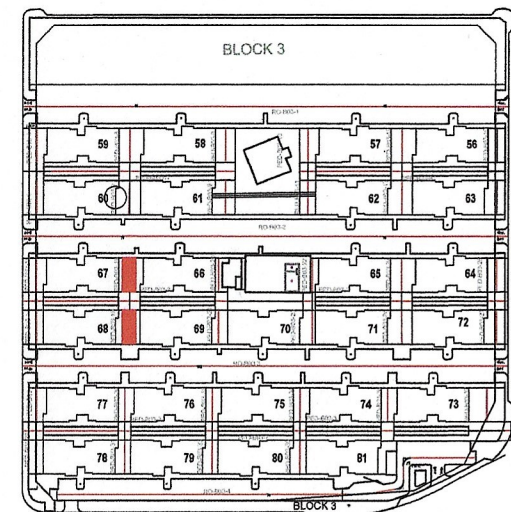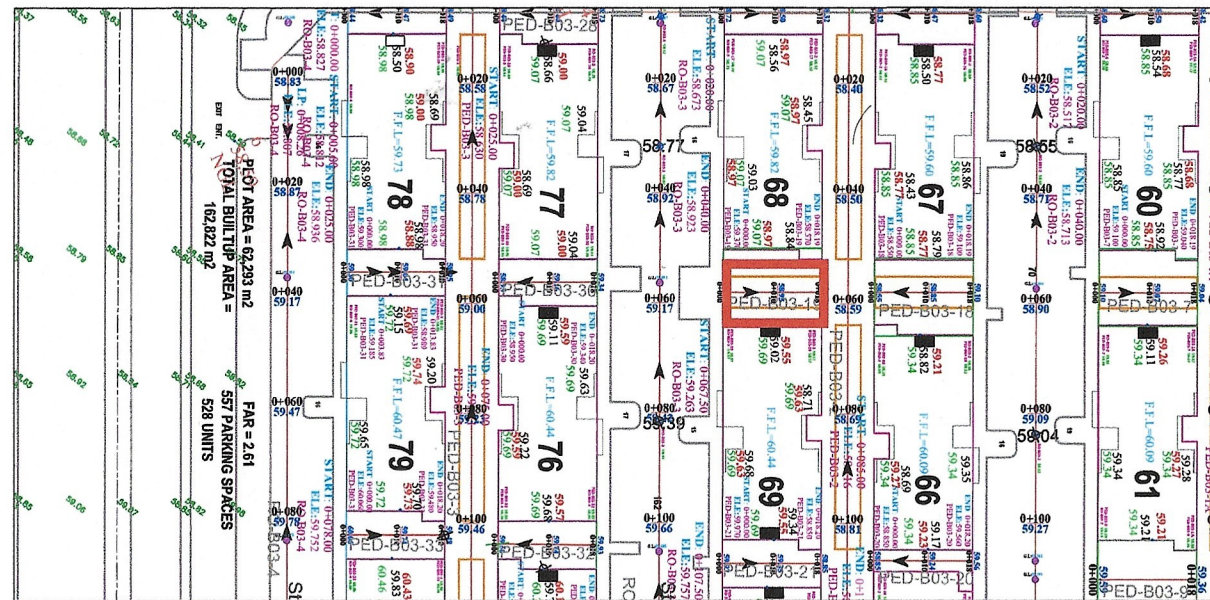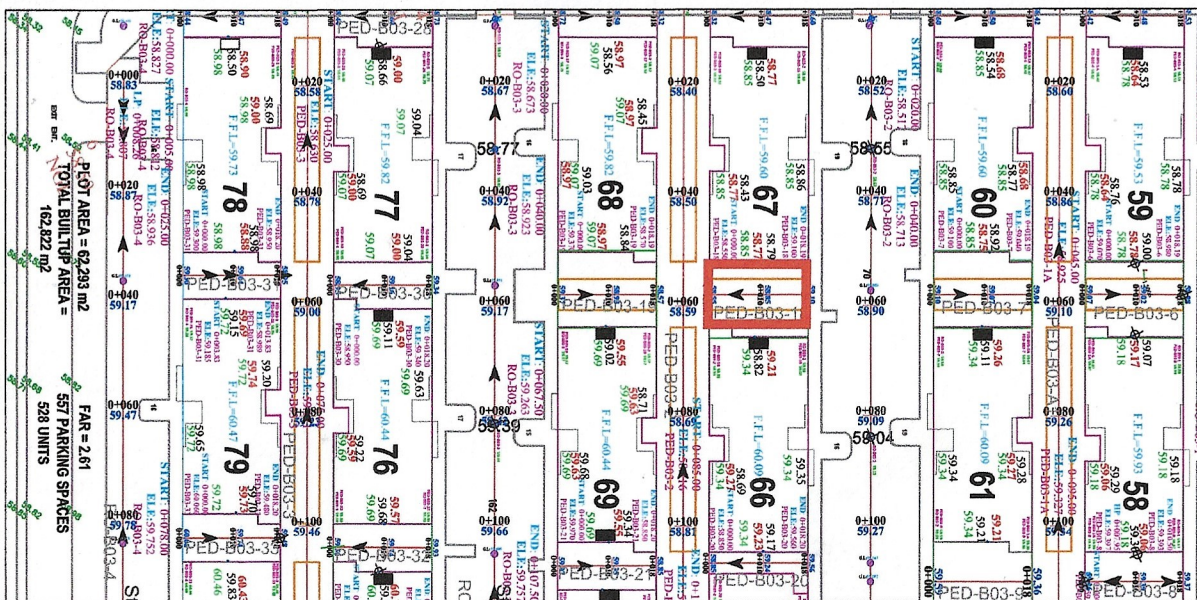

PED-B03-18

68	68
66	66
64	64
62	62
60	60
58	58
56	56
54	54
ELEVATION	
STATION	NGL
	GRADE
0+000	58.85
810+0	58.87
0+000	58.55
810+0	59.10

PED-B03-19

68	68
66	66
64	64
62	62
60	60
58	58
56	56
54	54
ELEVATION	
STATION	NGL
	GRADE
0+000	58.82
810+0	58.85
0+000	59.37
810+0	58.57

اتجاه تصريف المياه
الارض الطبيعية
الخط التصميمي
اسفلت قائم

المملكة العربية السعودية
امانة مدينة جدة
الادارة العامة للطرق والانارة
ادارة تصميم الطرق

المالك / وزارة الاسكان

المطور / شركة ساني الامارية
شركة
سانبي الامارية
SANY Alameriah Co.

الاستشاري العام / الابنية للاستشارات الهندسية
الابنية للاستشارات الهندسية
Abnia Consulting Engineers
مهندسة - مهندسين - مهندسين
Architects - Planners - Engineers

الاستشاري / مكتب رمك للاستشارات الهندسية
مكتب رمك للاستشارات الهندسية
Office Ramak For Engineering Consultancy
تصميم - اشراف - التخطيط عمالي - ادارة مشاريع




المقاول / شركة طرق الرياض للمقاولات
شركة طرق الرياض للمقاولات
RIVADH ROADS CONTRACTING CO.

تصاميم الطرق لمشروع تلال الغروب
بحي الامير فواز شمال - مدينة جدة
BLOCK-03

مسح:	
رسم:	
تصميم:	
تدقيق:	
يتمتع:	
تاريخ:	
رقم اللوحة:	
مقياس الرسم:	

NO. 13 PED-B03-18&19

مدير ادارة تصميم الطرق
مدير عام الدراسات والتصاميم

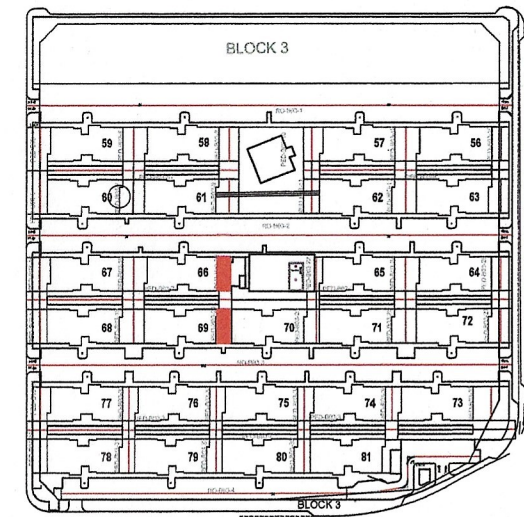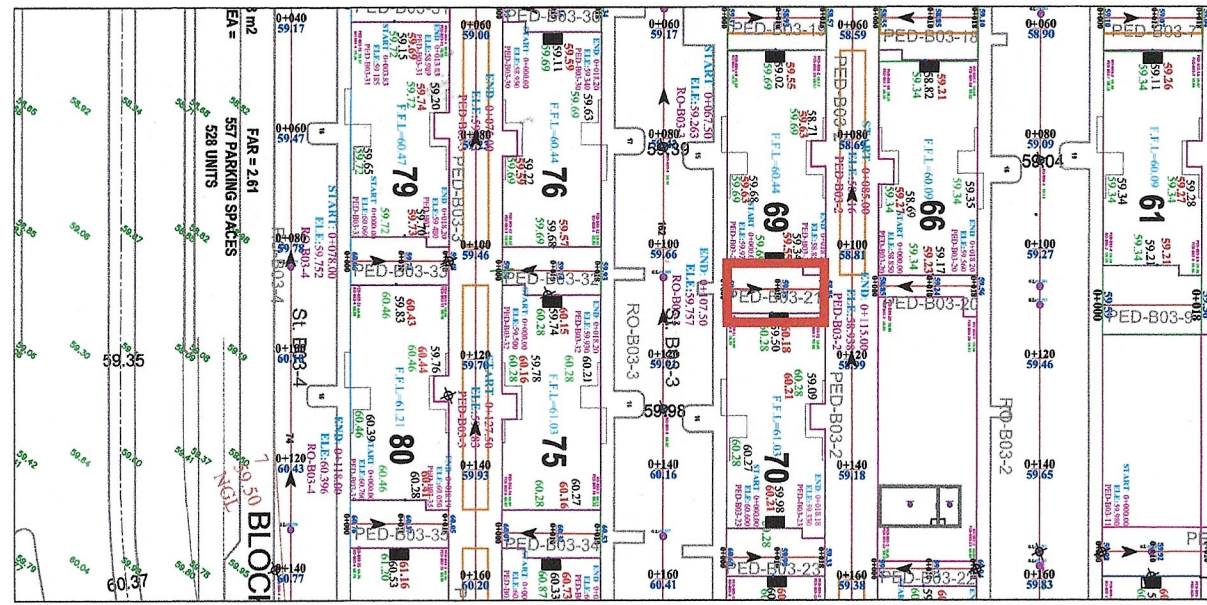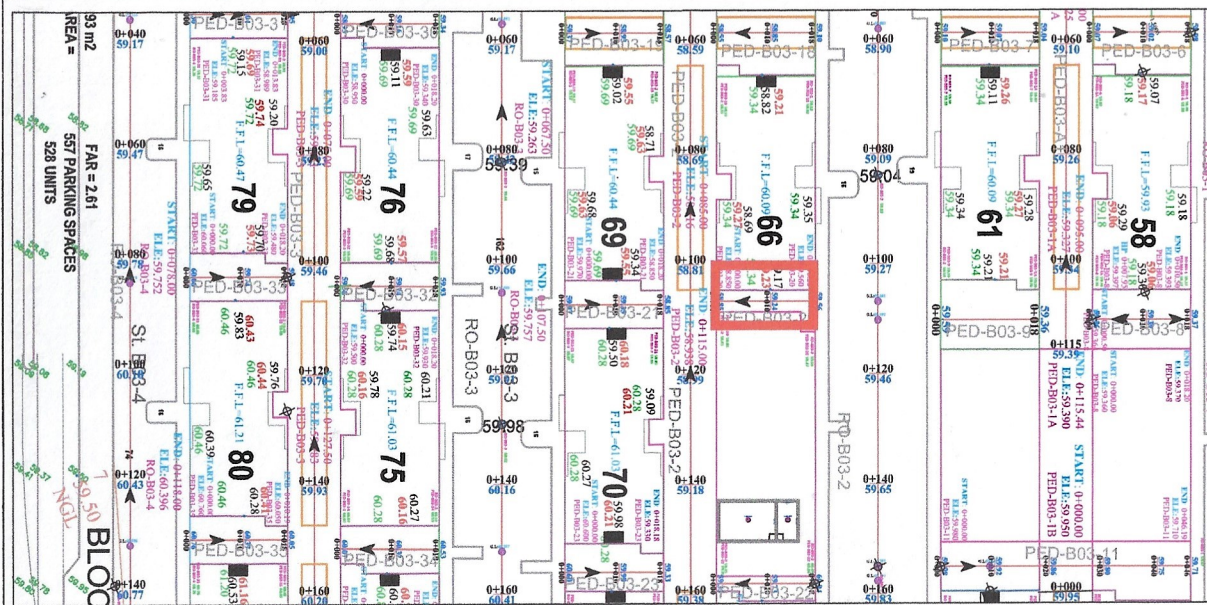

PED-B03-20

68	68
66	66
64	64
62	62
60	60
58	58
56	56
54	54

ELEVATION	NGL	STATION
	GRADE	
59.35	58.85	000+0
59.36	59.56	810+0

PED-B03-21

68	68
66	66
64	64
62	62
60	60
58	58
56	56
54	54

ELEVATION	NGL	STATION
	GRADE	
59.31	59.65	0+000
59.34	58.85	0+018



اتجاه تصريف المياه
الارض الطبيعية
الخط التصميمي
اسفلت قائم

المملكة العربية السعودية
امانة مدينة جدة
الادارة العامة للطرق والادارة
ادارة تصميم الطرق

المالك / وزارة الاسكان
المطور / شركة ساني العامرية
سانتي العامرية
SANY Alameriah Co.

الاستشاري العام / الابنية للاستشارات الهندسية
الابنية للاستشارات الهندسية
Abria Consulting Engineers
Architects - Planners - Engineers

الاستشاري / مكتب رمك للاستشارات الهندسية
مكتب رمك للاستشارات الهندسية
Office Ramak For Engineering Consultancy
تصميم - إشراف - تخطيط عملي - إدارة مشاريع




المقاول / شركة طرق الرياض للمقاولات
شركة طرق الرياض للمقاولات
RUYAN ROADS CONTRACTING CO.

تصاميم الطرق لمشروع تلال الغروب
بحي الامير فواز شمال - مدينة جدة
BLOCK-03

مسح:	
رسم:	
تصميم:	
تدقيق:	
يعتمد:	
تاريخ:	
رقم اللوحة:	
مقياس الرسم:	

NO. 13 PED-B03-20&21

مدير ادارة تصميم الطرق
مدير عام الدراسات والتصاميم

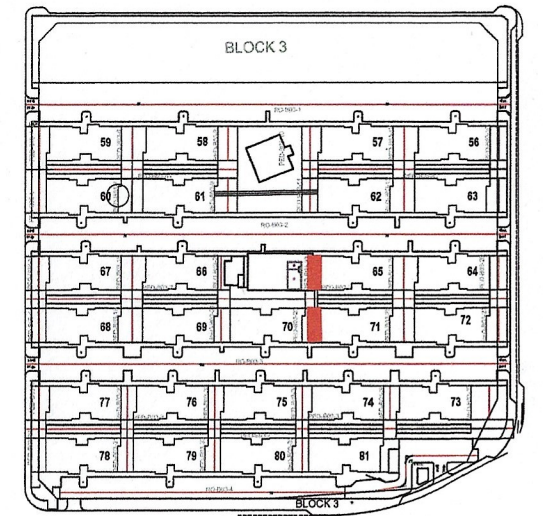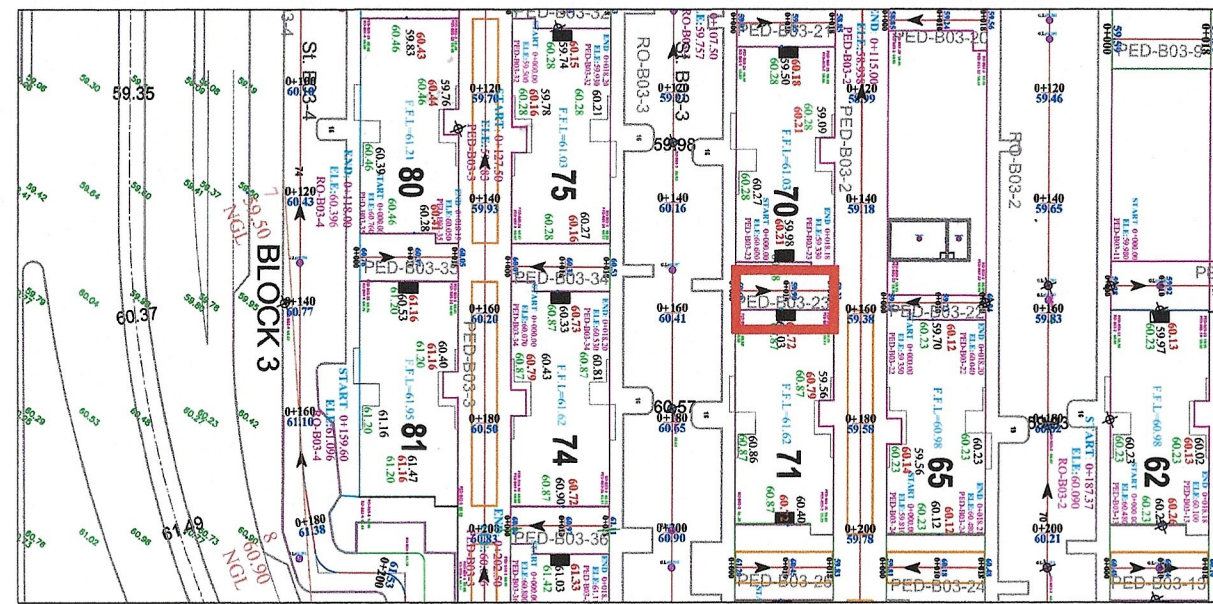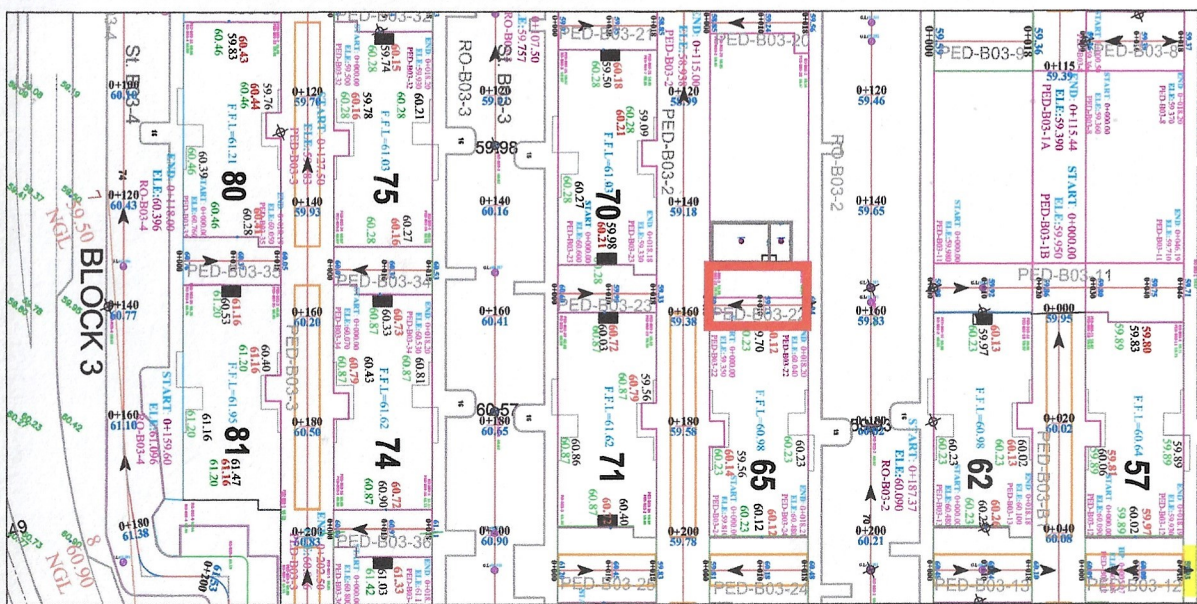

PED-B03-22

70	70
68	68
66	66
64	64
62	62
60	60
58	58
56	56
54	54

STATION	ELEVATION	
	NGL	GRADE
0+000	59.86	59.35
0+108	59.88	60.04

PED-B03-23

70	70
68	68
66	66
64	64
62	62
60	60
58	58
56	56
54	54

STATION	ELEVATION	
	NGL	GRADE
0+000	59.80	60.60
0+108	59.83	59.33

اتجاه تصريف المياه

الارض الطبيعية

الخط التصميمي

اسفلت قائم



المملكة العربية السعودية
امانة مدينة جدة
الادارة العامة للطرق والانارة
ادارة تصميم الطرق

المالك / وزارة الاسكان



المطور / شركة ساني العامرية



الاستشاري العام / الابنية للاستشارات الهندسية



الاستشاري / مكتب رمك للاستشارات الهندسية



المقاول / شركة طرق الرياض للمقاولات






تصميم الطرق لمشروع تلال الغروب
بحي الامير فواز شمال - مدينة جدة
BLOCK-03

مسح:
رسم:
تصميم:
تدقيق:
يعتمد:
تاريخ:
رقم اللوحة:
مقياس الرسم:

NO. 13 PED-B03-22&23

مدير عام الدراسات والتصاميم

مدير ادارة تصميم الطرق

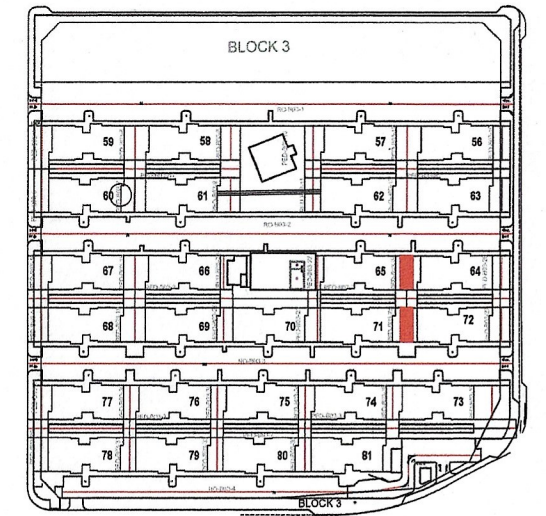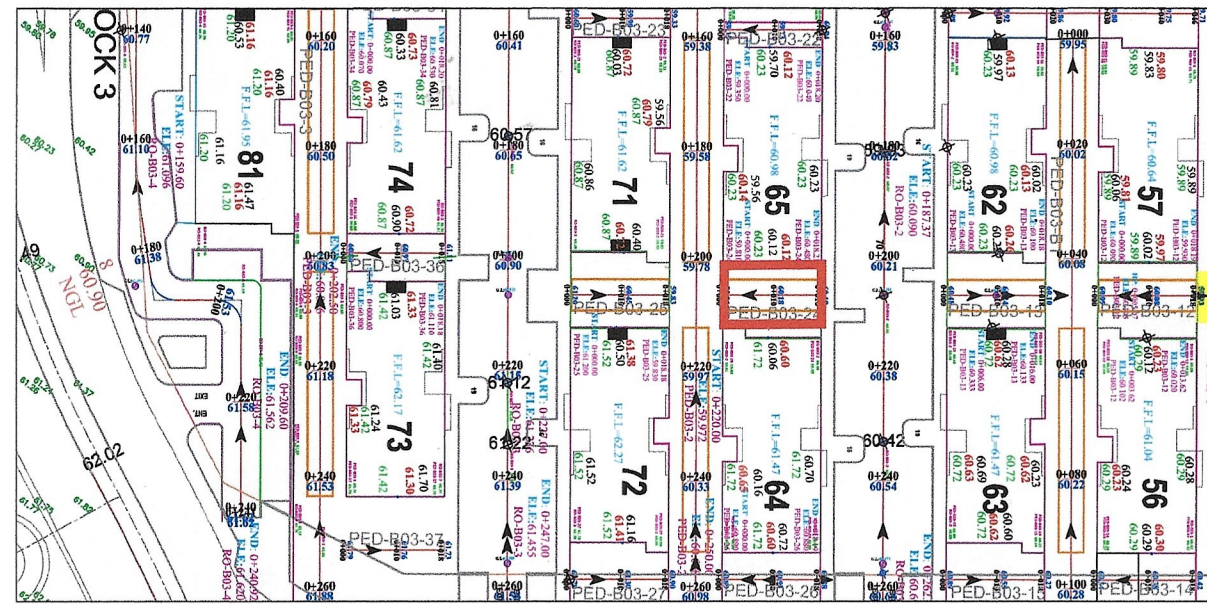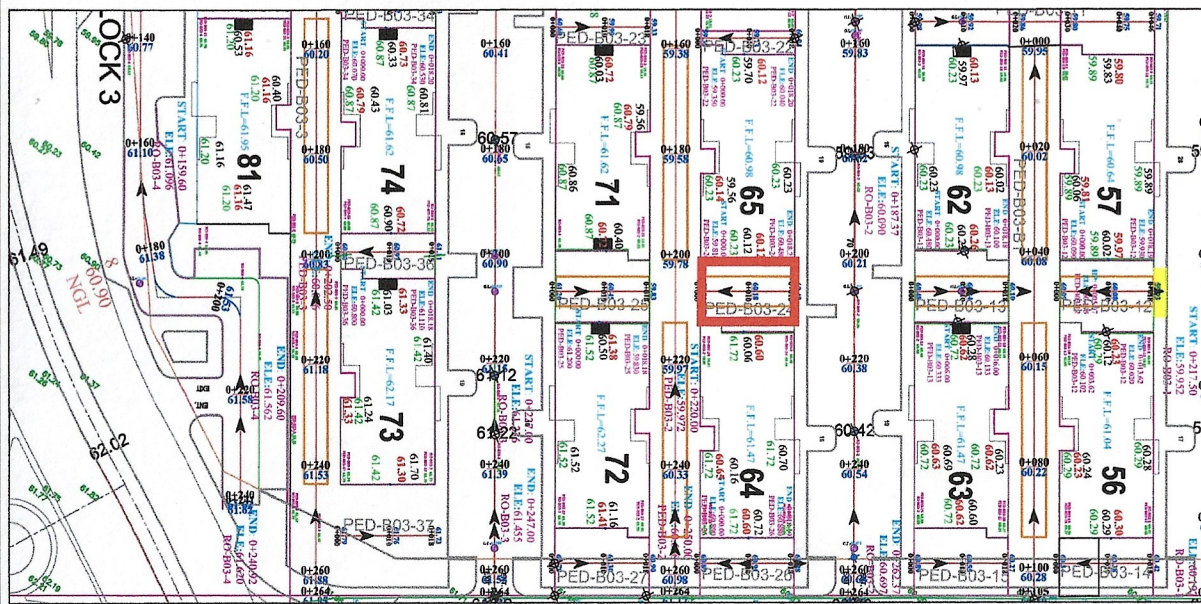

PED-B03-24

70	70
68	68
66	66
64	64
62	62
60	60
58	58
56	56
54	54

GRADE BREAK STA = 0+000.00
ELEV = 59.80
3.68%

GRADE BREAK STA = 0+018.21
ELEV = 60.48

STATION	ELEVATION	
	NGL	GRADE
0+000	60.34	59.81
0+018	60.36	60.48

PED-B03-25

70	70
68	68
66	66
64	64
62	62
60	60
58	58
56	56
54	54

GRADE BREAK STA = 0+000.00
ELEV = 61.20
-7.53%

GRADE BREAK STA = 0+018.18
ELEV = 59.83

STATION	ELEVATION	
	NGL	GRADE
0+000	60.31	61.20
0+018	60.33	59.83



اتجاه تصريف المياه
الارض الطبيعية
الخط التصميمي
اسفلت قائم

المملكة العربية السعودية
امانة مدينة جدة
الادارة العامة للطرق والانارة
ادارة تصميم الطرق

المالك / وزارة الاسكان

المطور / شركة ساني العامرية
شركة
سانبي العامرية
SANY Alameriah Co.

الاستشاري العام / الابنية للاستشارات الهندسية
Abnia Consulting Engineers
مهندسين - مخططين - مهندسين

الاستشاري / مكتب رمك للاستشارات الهندسية
مكتب رمك للاستشارات الهندسية
Office Ramak For Engineering Consultancy
تصميم - اشراف - تخطيط عمالي - ادارة مشاريع



المقاول / شركة طرق الرياض للمقاولات
شركة طرق الرياض للمقاولات
Riyadh Roads Contracting Co.

تصاميم الطرق لمشروع تلال الغروب
بحي الامير فواز شمال - مدينة جدة
BLOCK-03

مسح:	
رسم:	
تصميم:	
تدقيق:	
يعتمد:	
تاريخ:	
رقم اللوحة:	
مقياس الرسم:	

NO. 13 PED-B03-24&25

مدير ادارة تصميم الطرق
مدير عام الدراسات والتصاميم

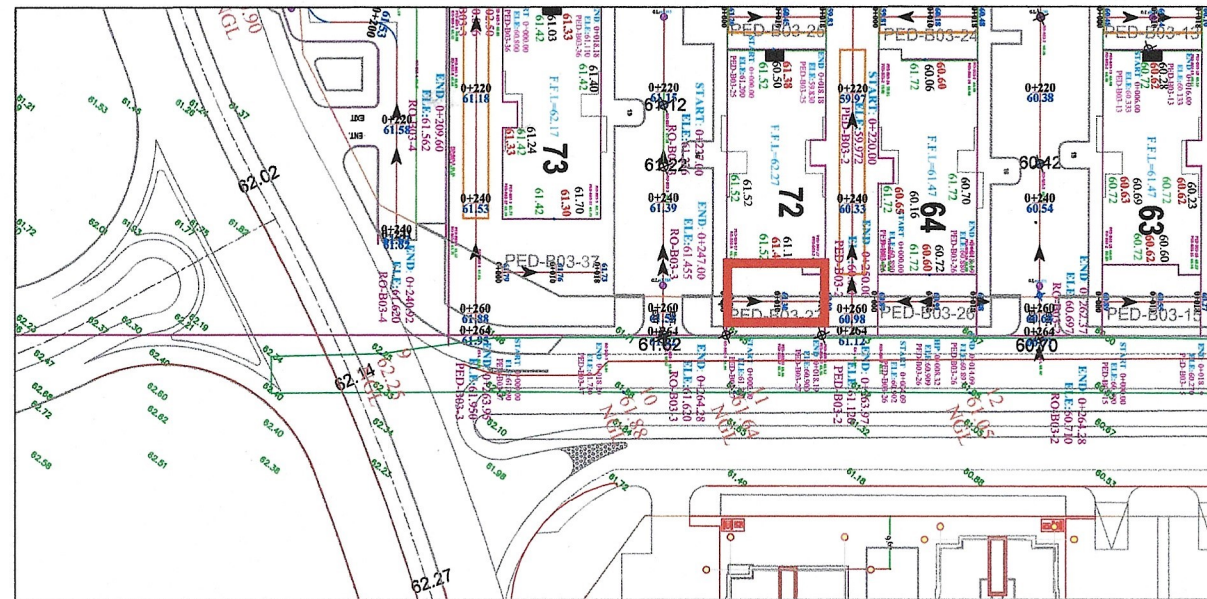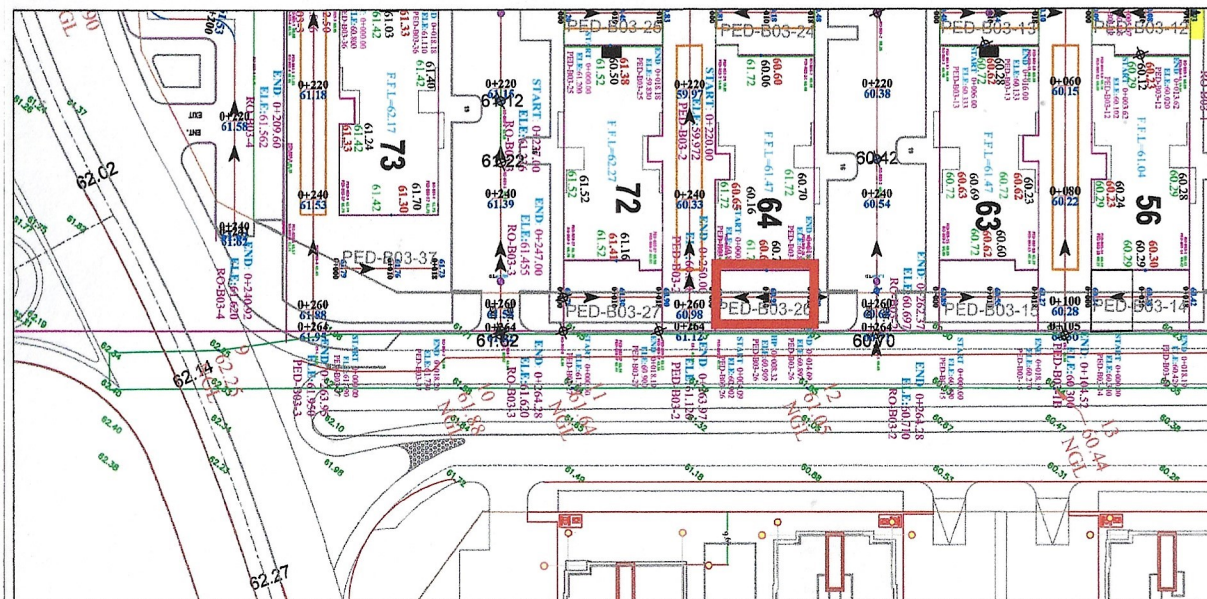

PED-B03-26

70	70
68	68
66	66
64	64
62	62
60	60
58	58
56	56

HIGH PT STA: 0+08.32
HIGH PT ELEV: 60.91
PVI STA: 0+009.09
PVI ELEV: 60.92
K: 14.09
LVC: 10.00
GRADE BREAK STA = 0+000.00
ELEV = 60.90
BVCE: 60.90
EVCS: 0+014.09
GRADE BREAK STA = 0+004.09
ELEV = 60.88

0.30% 0.41%

ELEVATION	NGL	60.87
	GRADE	60.89
STATION		0+000
		0+018


PED-B03-27

70	70
68	68
66	66
64	64
62	62
60	60
58	58
56	56

GRADE BREAK STA = 0+000.00
ELEV = 61.78
GRADE BREAK STA = 0+018.19
ELEV = 60.90

-4.84%

ELEVATION	NGL	61.25
	GRADE	61.78
STATION		0+000
		0+018

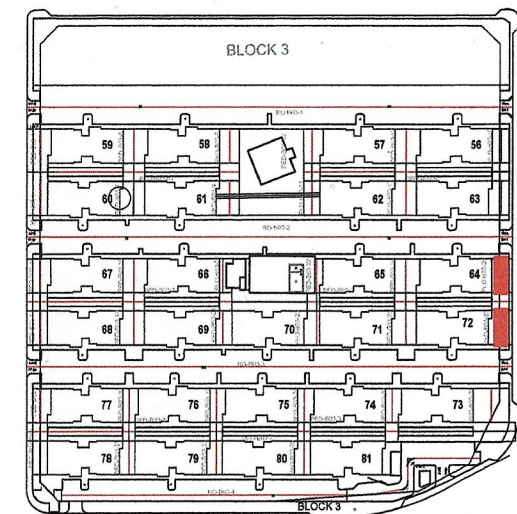

اتجاه تصريف المياه

الارض الطبيعية

الخط التصميمي

اسفلت قائم



المملكة العربية السعودية
أمانة مدينة جدة
إدارة العامة للطرق والإدارة
إدارة تصميم الطرق

المالك / وزارة الإسكان



المطور / شركة ساني العامرية



الاستشاري العام / الأبنية للاستشارات الهندسية



الاستشاري / مكتب رمك للاستشارات الهندسية



المقاول / شركة طرق الرياض للمقاولات






تصميم الطرق لمشروع تلال الغروب
بحي الأمير فواز شمال - مدينة جدة
BLOCK-03

مسح:	
رسم:	
تصميم:	
تدقيق:	
يعتمد:	
تاريخ:	
رقم اللوحة:	
مقياس الرسم:	

NO. 13 PED-B03-26&27

مدير عام الدراسات والتصاميم

مدير إدارة تصميم الطرق

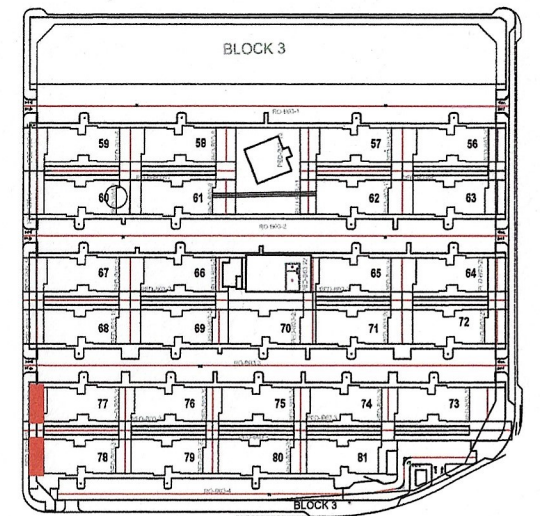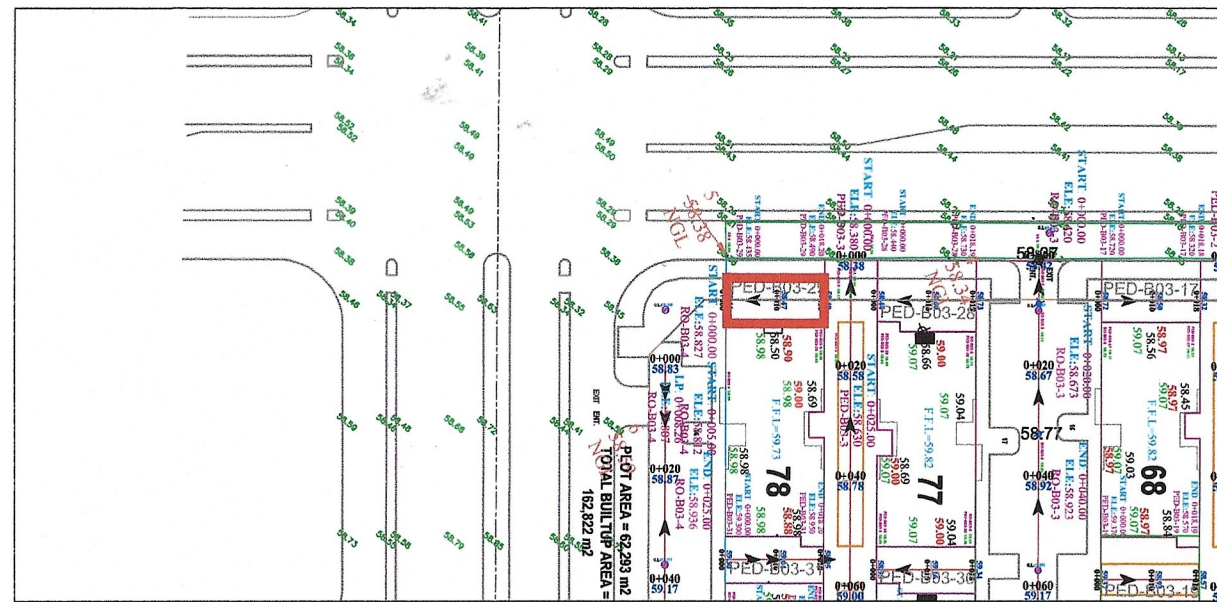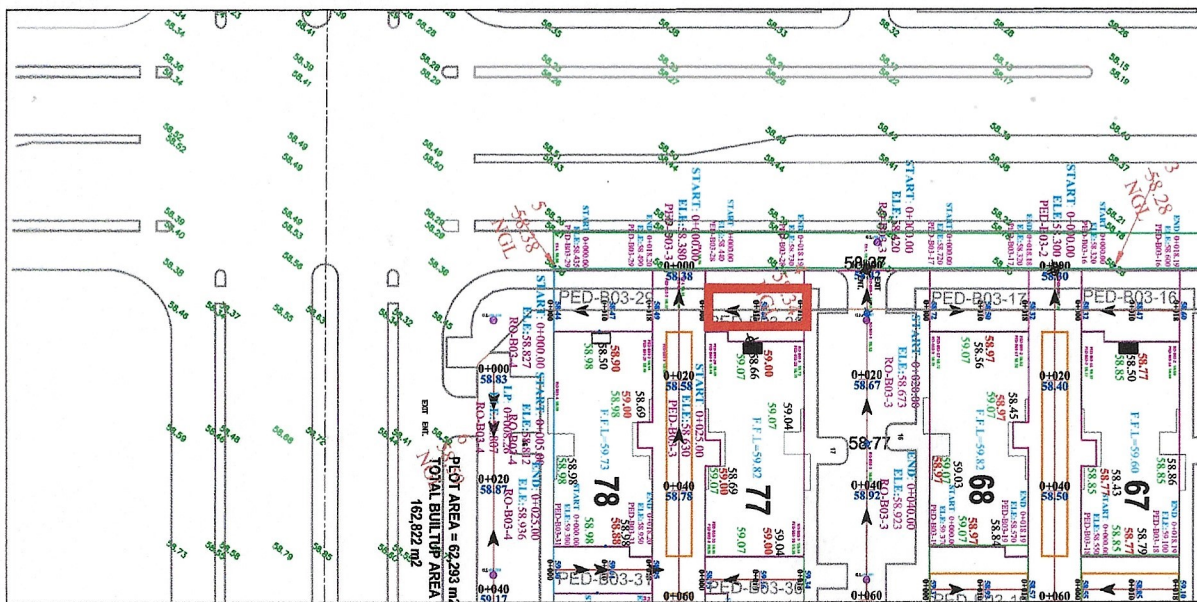

PED-B03-28

68	68
66	66
64	64
62	62
60	60
58	58
56	56
54	54

ELEVATION	NGL	58.40
	GRADE	58.44
STATION	0+000	58.44
	0+018	58.73

PED-B03-29

68	68
66	66
64	64
62	62
60	60
58	58
56	56
54	54

ELEVATION	NGL	58.43
	GRADE	58.44
STATION	0+000	58.44
	0+018	58.49



اتجاه تصريف المياه
الارض الطبيعية
الخط التصميمي
اسفلت قائم

المملكة العربية السعودية
امانة مدينة جدة
الادارة العامة للطرق والانارة
ادارة تصميم الطرق

المالك / وزارة الاسكان

المطور / شركة ساني الامارية

الاستشاري العام / الابنية للاستشارات الهندسية

مكتب رمك للاستشارات الهندسية
Office Ramak For Engineering Consultancy
تصميم - اشراف - تخطيط عمالي - ادارة مشاريع

المقاول / شركة طرق الرياض للمقاولات



تصاميم الطرق لمشروع ثلال الغروب
بحي الامير فواز شمال - مدينة جدة
BLOCK-03

مسح:
رسم:
تصميم:
تدقيق:
يعتمد:
تاريخ:
رقم اللوحة:
مقياس الرسم:

NO. 13 PED-B03-28&29

مدير عام الدراسات والتصاميم

مدير ادارة تصميم الطرق

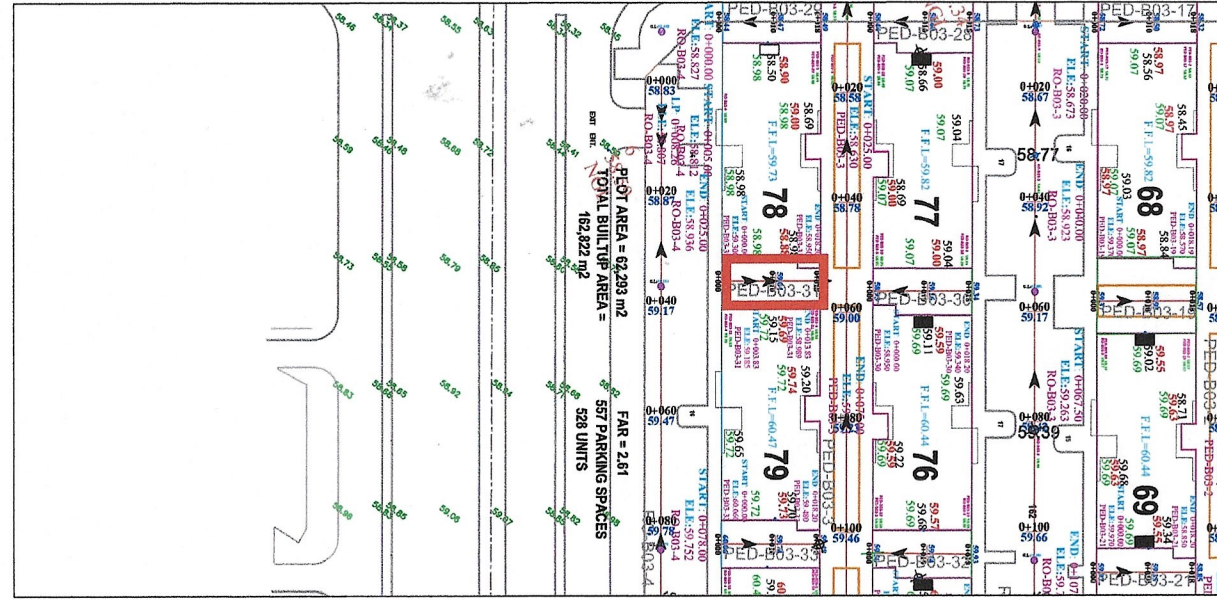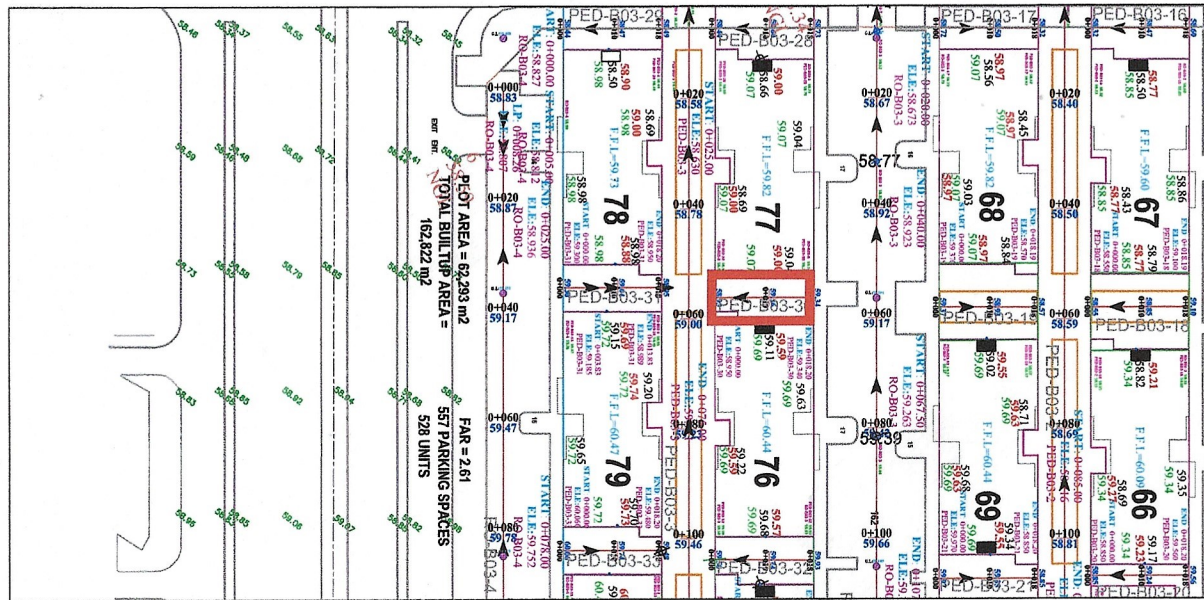

PED-B03-30


68	68
66	66
64	64
62	62
60	60
58	58
56	56
54	54

STATION	ELEVATION	
	NGL	GRADE
0+000	58.80	58.95
0+018	58.79	59.34

PED-B03-31

68	68
66	66
64	64
62	62
60	60
58	58
56	56
54	54

STATION	ELEVATION	
	NGL	GRADE
0+000	58.80	59.30
0+018	58.95	59.34

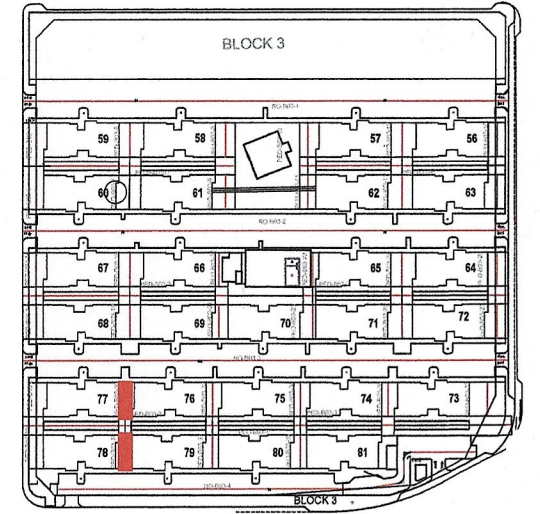

اتجاه تصريف المياه

الارض الطبيعية

الخط التصميمي

اسفلت قائم




المملكة العربية السعودية
امانة مدينة جدة
الادارة العامة للطرق والمواصلات
ادارة تصميم الطرق



المالك / وزارة الاسكان



المطور / شركة ساني العامرية

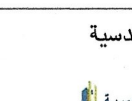

الاستشاري العام / الابنية للاستشارات الهندسية



الاستشاري / مكتب رمك للاستشارات الهندسية





المقاول / شركة طرق الرياض للمقاولات

تصميم الطرق لمشروع تلال الغروب
بحي الامير فواز شمال - مدينة جدة
BLOCK-03

رقم اللوحة	تاريخ	يعتمد	تدقيق	تصميم	رسم	مسح
NO. 13	PED-B03-30&31					

مدير ادارة تصميم الطرق

مدير عام الدراسات والتصاميم

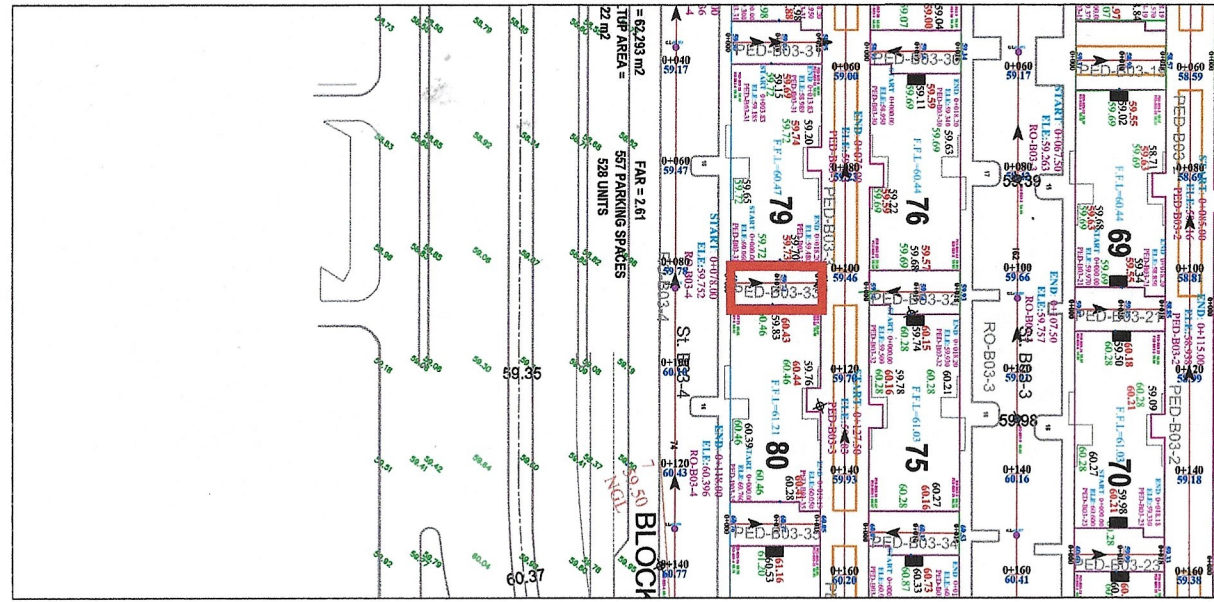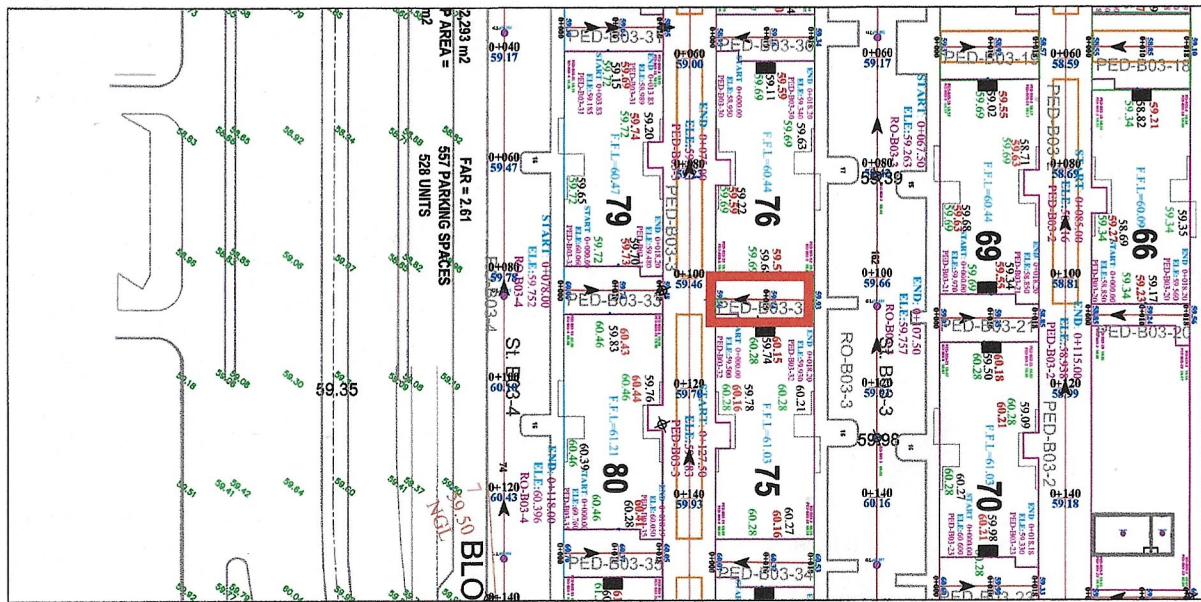

PED-B03-32


68	68
66	66
64	64
62	62
60	60
58	58
56	56
54	54

ELEVATION	NGL	STATION
	GRADE	
59.22	59.50	000+0
59.25	59.65	010+0

PED-B03-33

70	70
68	68
66	66
64	64
62	62
60	60
58	58
56	56
54	54

ELEVATION	NGL	STATION
	GRADE	
59.19	60.06	000+0
59.19	59.48	010+0

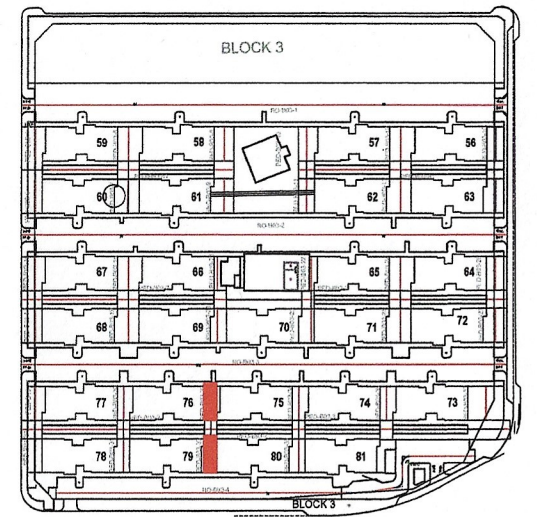

اتجاه تصريف المياه

الارض الطبيعية
الخط التصميمي
اسفلت قائم



المملكة العربية السعودية
امانة مدينة جدة
الادارة العامة للطرق والادارة
ادارة تصميم الطرق

المالك / وزارة الاسكان




المطور / شركة ساني العامرية



الاستشاري العام / الابنية للاستشارات الهندسية



الاستشاري / مكتب رمك للاستشارات الهندسية

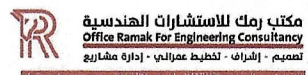

المقاول / شركة طرق الرياض للمقاولات






تصاميم الطرق لمشروع تلال الغروب
بحى الامير فواز شمال - مدينة جدة
BLOCK-03

مسح:
رسم:
تصميم:
تدقيق:
يعتمد:
تاريخ:
رقم اللوحة:
مقياس الرسم:

NO. 13 PED-B03-32&33

مدير ادارة تصميم الطرق
مدير عام الدراسات والتصاميم

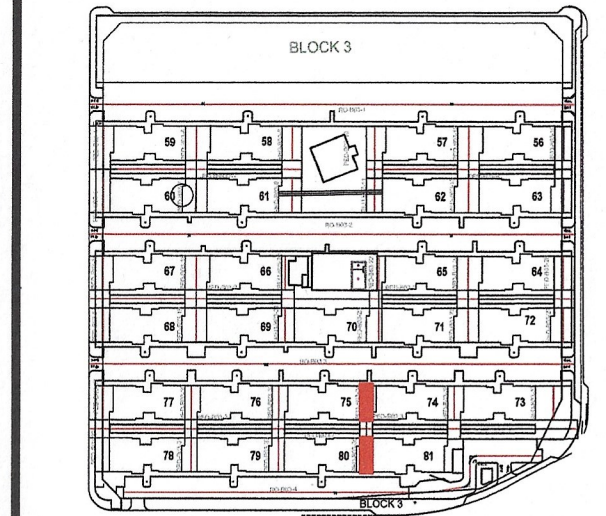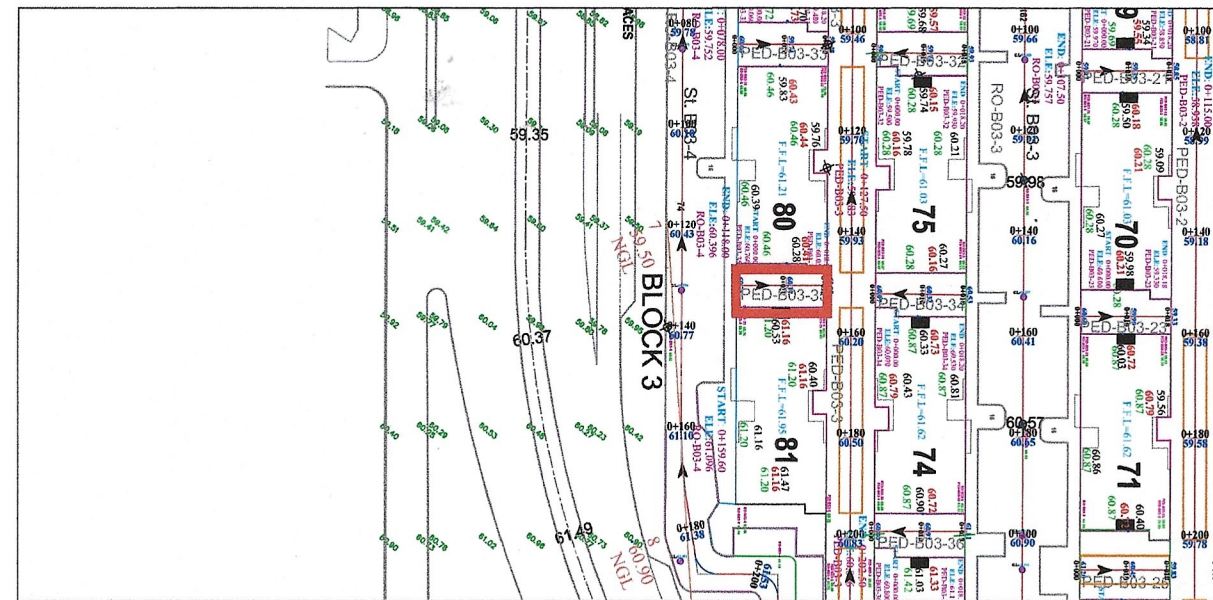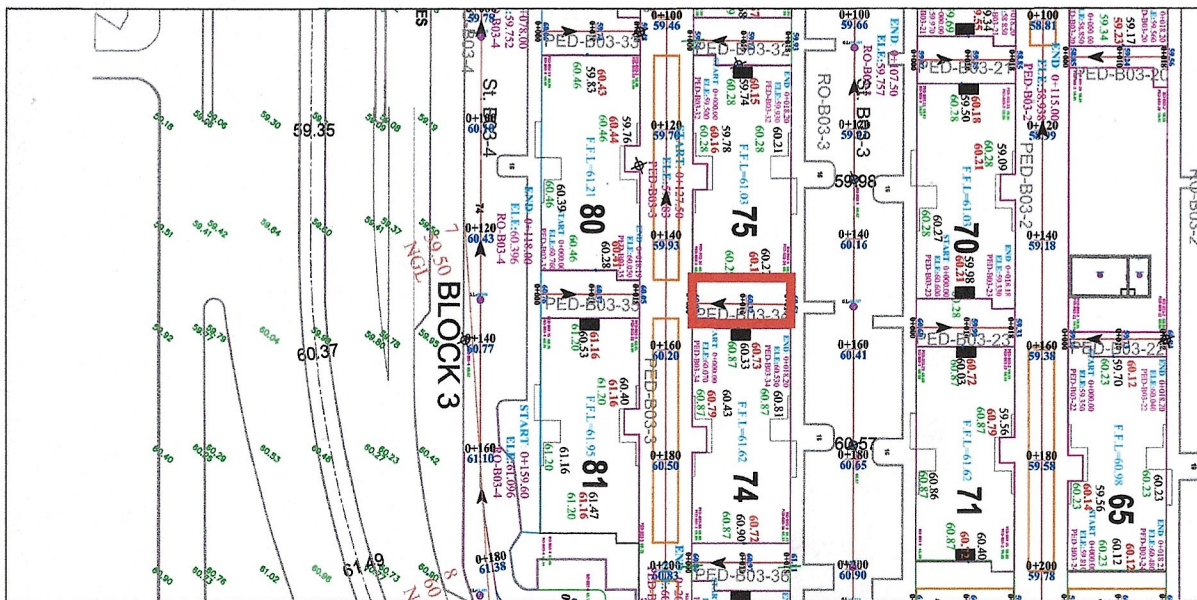

PED-B03-34

70	70
68	68
66	66
64	64
62	62
60	60
58	58
56	56
54	54

GRADE BREAK STA = 0+000.00
ELEV = 60.00

GRADE BREAK STA = 0+018.20
ELEV = 60.53

2.53%

STATION	ELEVATION	
	NGL	GRADE
0+000	59.70	60.07
0+100	59.73	60.53

PED-B03-35

70	70
68	68
66	66
64	64
62	62
60	60
58	58
56	56
54	54

GRADE BREAK STA = 0+000.00
ELEV = 60.00

GRADE BREAK STA = 0+018.19
ELEV = 60.50

-3.90%

STATION	ELEVATION	
	NGL	GRADE
0+000	59.65	60.76
0+100	59.65	60.09



اتجاه تصريف المياه

الارض الطبيعية

الخط التصميمي


اسفلت قائم



المملكة العربية السعودية
امانة مدينة جدة
الادارة العامة للطرق والانارة
ادارة تصميم الطرق



المالك / وزارة الاسكان

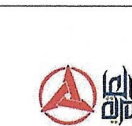

المطور / شركة ساني الامارية



شركة ساني الامارية
SANY Alameriah Co.

الاستشاري العام / الابنية للاستشارات الهندسية



الابنية للاستشارات الهندسية
Abnia Consulting Engineers
مهندسين - مخططين - مهندسين
Architects - Planners - Engineers

الاستشاري / مكتب رماك للاستشارات الهندسية



مكتب رماك للاستشارات الهندسية
Office Ramak For Engineering Consultancy
تصميم - اشراف - تخطيط عمالي - ادارة مشاريع

المقاول / شركة طرق الرياض للمقاولات



شركة طرق الرياض للمقاولات
RUMADI ROADS CONTRACTING CO.

تصميم الطرق لمشروع تلال الفروب

بحي الامير فواز شمال - مدينة جدة

BLOCK-03

مسح:

رسم:

تصميم:

تدقيق:

يحتد:

تاريخ:




رقم اللوحة:

مقياس الرسم:

مدير ادارة تصميم الطرق

مدير عام الدراسات والتصاميم

NO. 13 PED-B03-32&33

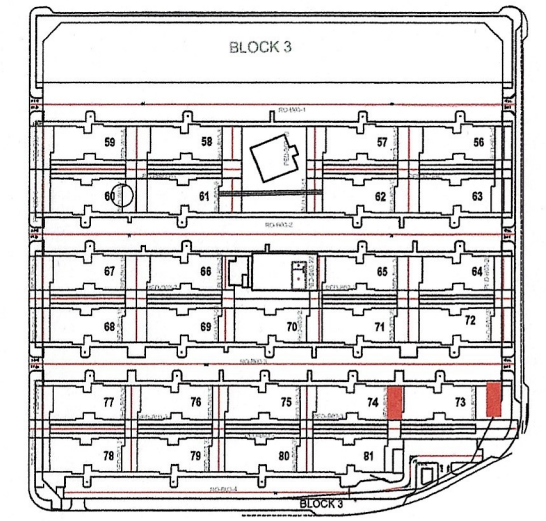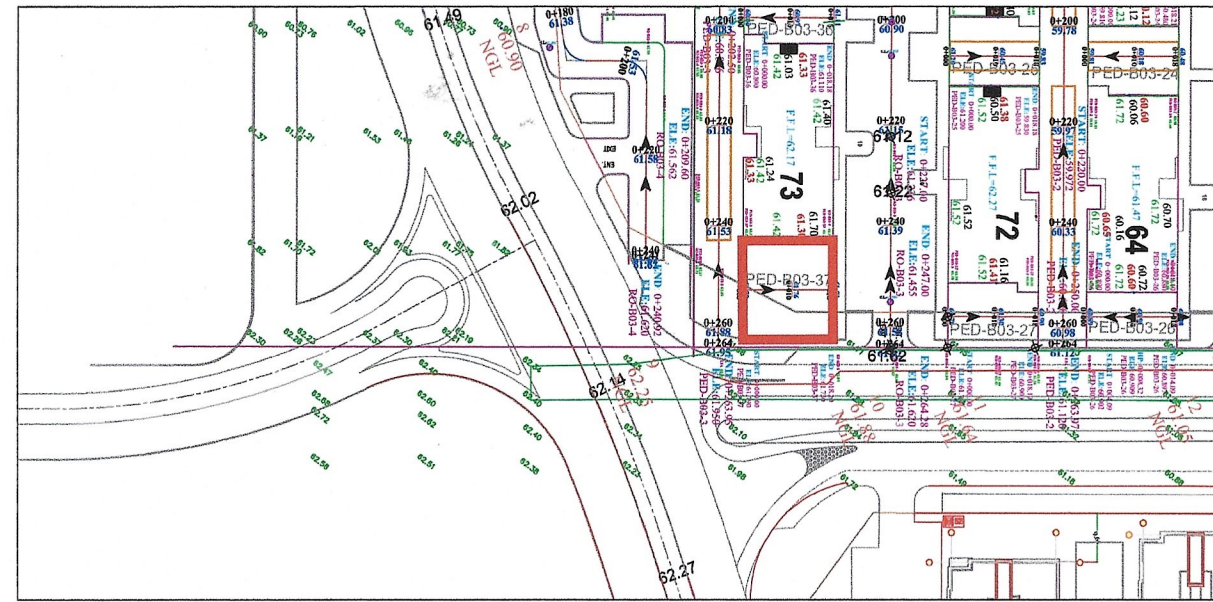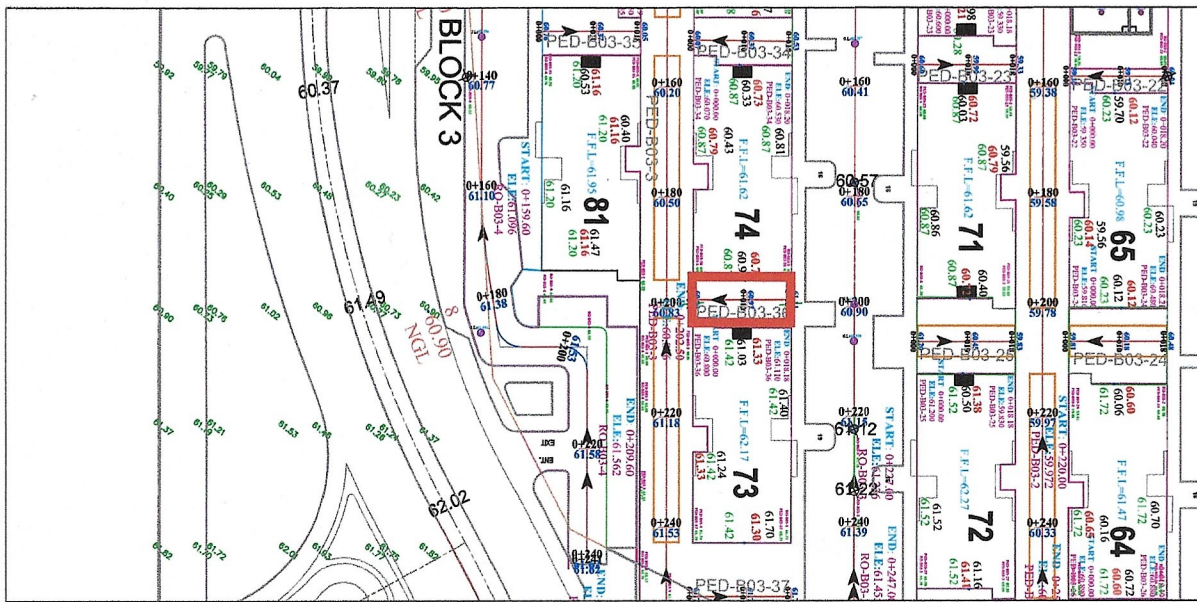

PED-B03-36

70	70
68	68
66	66
64	64
62	62
60	60
58	58
56	56

ELEVATION	NGL	60.34
	GRADE	60.80
STATION		0+000
		0+018

PED-B03-37

70	70
68	68
66	66
64	64
62	62
60	60
58	58
56	56

ELEVATION	NGL	61.61
	GRADE	61.79
STATION		0+000
		0+018



اتجاه تصريف المياه
الارض الطبيعية
الخط التصميمي
اسفلت قائم

المملكة العربية السعودية
امانة مدينة جدة
الادارة العامة للطرق والانارة
ادارة تصميم الطرق

المالك / وزارة الاسكان
المطور / شركة ساني العامرية
شركة ساني العامرية
SANV Alameriah Co.

الاستشاري العام / الابنية للاستشارات الهندسية
الابنية للاستشارات الهندسية
Abnia Consulting Engineers
مهندسين - مخططين - مهندسين
Architects - Planners - Engineers

الاستشاري / مكتب رمك للاستشارات الهندسية
مكتب رمك للاستشارات الهندسية
Office Ramak For Engineering Consultancy
تصميم - اشراف - تخطيط عملي - ادارة مشاريع

المقاول / شركة طرق الرياض للمقاولات
شركة طرق الرياض للمقاولات
Riyadh Roads Contracting Co.

تصاميم الطرق لمشروع تلال الغروب
بحي الامير فواز شمال - مدينة جدة
BLOCK-03

مسح:	
رسم:	
تصميم:	
تدقيق:	
يعتمد:	
تاريخ:	
رقم اللوحة:	
مقياس الرسم:	


NO. 13 PED-B03-32&33

مدير ادارة تصميم الطرق
مدير عام الدراسات والتصاميم




١ : جميع ممرات المشاة ترصف ببلاط
سمك ٢٠ سم اعلى من منسوب التصميم


٢ : يتم إغلاق ممرات المشاة أمام حركة السيارات باستخدام جلسات خرسانية بقطر ١ م
ولا تزيد المسافة الصافية بين الجلسات الخرسانية عن ١,٢٥ م

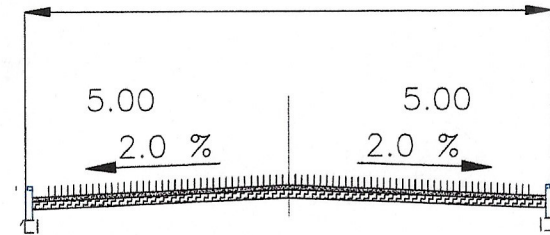


ممر مشاة عرض ١٠ م

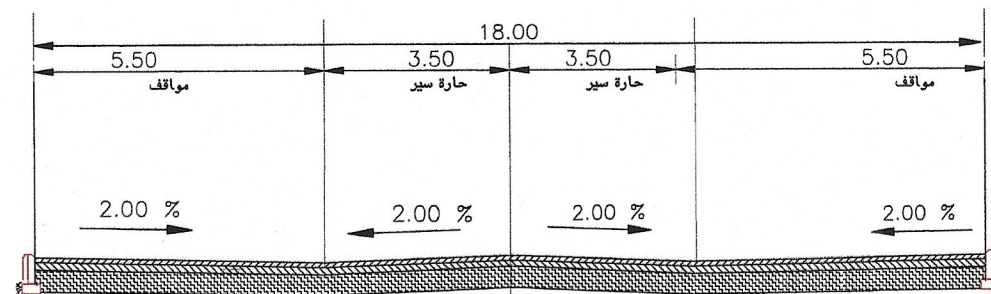

ت (٢٢)
شارع محلي عرض ١٨ م (منطقة سكنية)

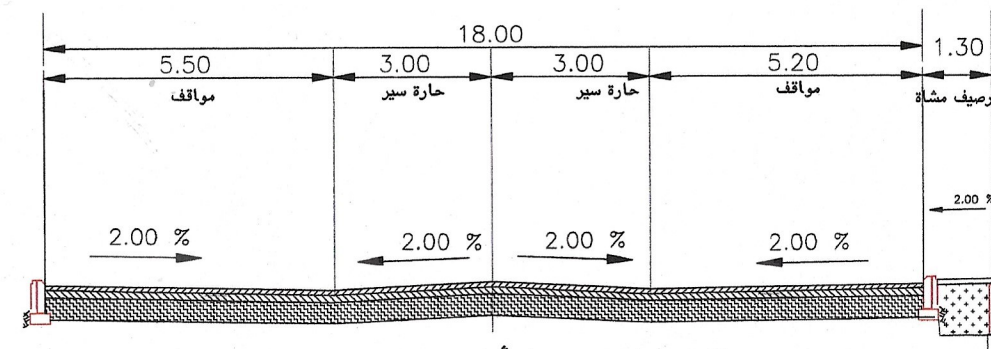

ت (٢٢)
شارع محلي عرض ١٨ م (منطقة سكنية)

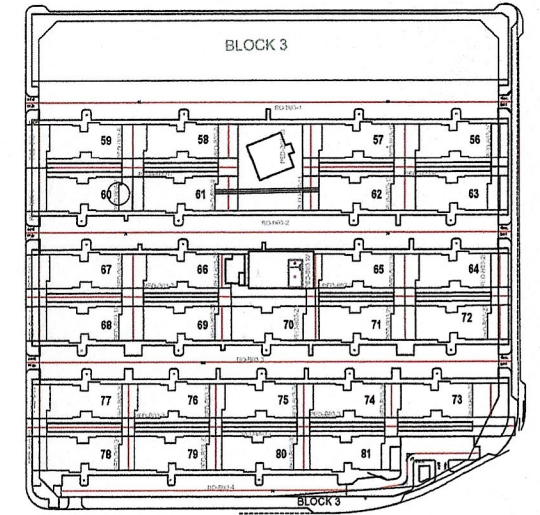

اتجاه تصريف المياه

الارض الطبيعية
الخط التصميمي
اسفلت قائم



المملكة العربية السعودية
امانة مدينة جدة
الادارة العامة للطرق والانارة
ادارة تصميم الطرق

المالك / وزارة الاسكان



المطور / شركة ساني العامرية



شركة
ساني العامرية
SANY Alameriah Co.

الاستشاري العام / الابنية للاستشارات الهندسية



الابنية للاستشارات الهندسية
Albin Consulting Engineers
هندسة - تخطيط - تخطيط
Architects - Planners - Engineers

الاستشاري / مكتب رمك للاستشارات الهندسية



مكتب رمك للاستشارات الهندسية
Office Ramak For Engineering Consultancy
تصميم - إشراف - تخطيط عمالي - إدارة مشاريع

المقاول / شركة طرق الرياض للمقاولات



شركة طرق الرياض للمقاولات
Riyadh Roads Contracting Co.

تصاميم الطرق لمشروع تلال الغروب
بحى الامير فواز شمال - مدينة جدة
BLOCK-03

مسح:
رسم:
تصميم:
تدقيق:
يعتمد:
تاريخ:
رقم اللوحة:

NO. 33 TYPICAL ROAD CROSS SECTION NTS

مدير ادارة تصميم الطرق مدير عام الدراسات والتصاميم